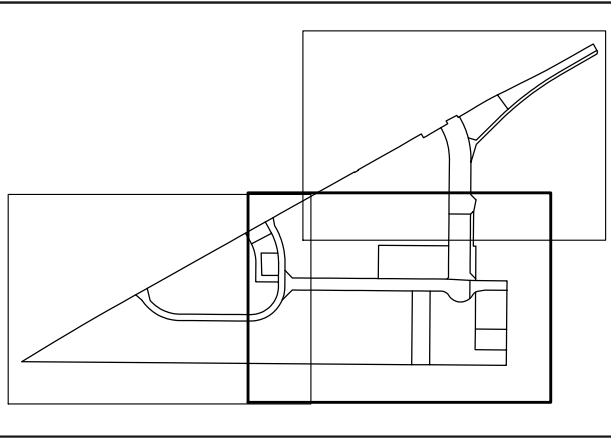
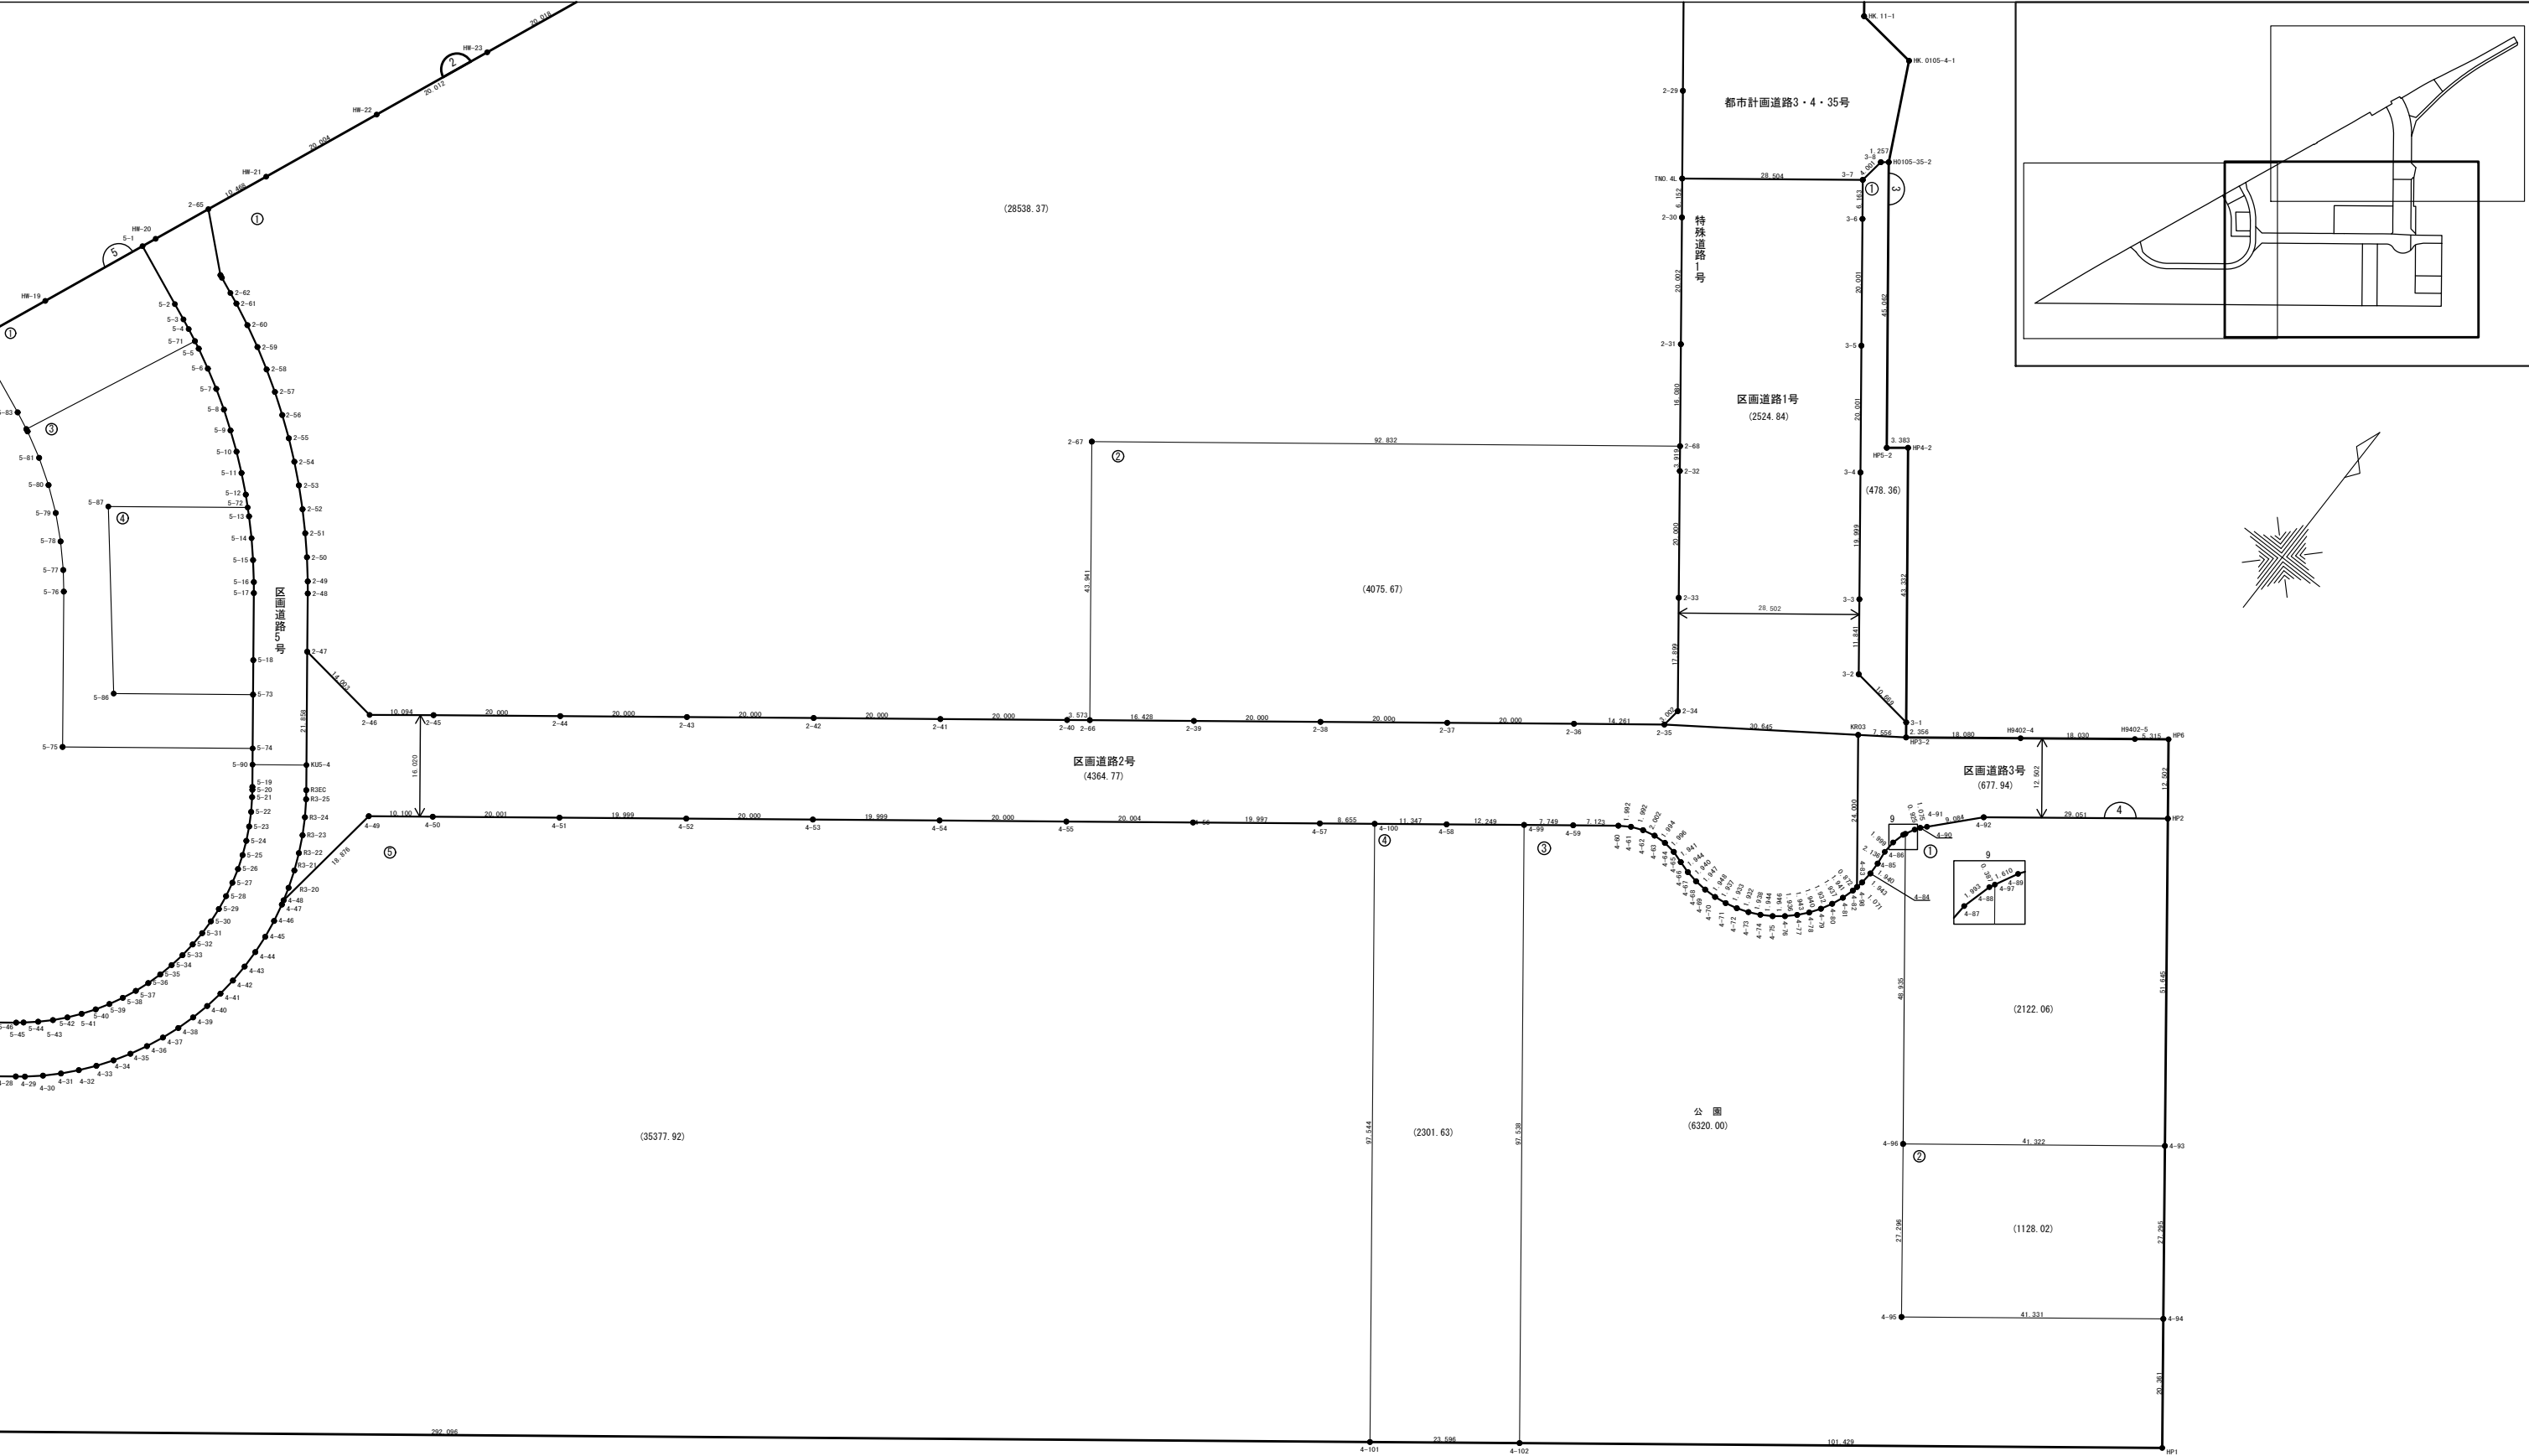


事業名称	市川塩浜第1期土地区画整理事業		
図面名称	出来形確認測量図（2／3）		
作成年月日	令和元年7月		
縮 尺	1：500	図面番号	4-2
会社名			
事業者名	市川塩浜第1期土地区画整理事業地権者会		