

仕 様 書

- 1 修繕件名 市川市生涯学習センタートイレ洋式化修繕
- 2 修繕概要 生涯学習センター内トイレの洋式化修繕をおこなうもの。
- 3 施行場所 市川市鬼高1丁目1番4号
- 4 施行期間 契約日の翌日 ～ 令和9年3月5日

5 修繕内容

No.	名称	数量	単位
1	地下階 和洋リモデル	1	式
2	1階 和洋リモデル	1	式
3	2階 和洋リモデル	1	式
4	3階 和洋リモデル	1	式

- 6 適応法令 ・労働安全衛生法、同法施行令、同法規則
・使用資材は全て欠陥のない新品で、日本工業規格（JIS）の適用規格とする。
- 及び規格 ・その他関係法令及び規格を遵守すること。

- 7 提出書類 ①着手届 ②完了届 ③報告書 ④施工写真

8 施工上の留意事項

- (1) 作業時間は、監督職員と協議し決定すること。
- (2) 修繕箇所以外に部品交換を要する場合は、事前に監督職員と協議し決定する。
- (3) 修繕に起因して不具合が発生した場合には、作業をすみやかに中止し監督職員に報告すると共に受注者の責任において復旧すること。
- (4) 契約書等に明記されていない事項については、監督職員と協議し決定する。
- (5) 修繕に際しては、安全に留意し十分な危険防止処置を施し事故の未然防止に努めること。
- (6) 本修繕により発生した廃棄物については、受注者の責任において適正に処分すること。

9 施工写真

修繕に際し施工前・施工中・施工後の写真を撮影し報告書と共に提出すること。
写真は施工後の不可視部分も撮影するものとし、修繕が適正であることを証明できるものとする。

市川市生涯学習センタートイレ洋式化修繕 内訳書

総括表

名称		規格	数量	単位	単価	金額	備考
市川市生涯学習センタートイレ洋式化修繕 全19基(和洋リモデル工法)							
	地下階 和洋リモデル	全3基	1	式			
	1階 和洋リモデル	全2基	1	式			
	2階 和洋リモデル	全8基	1	式			
	3階 和洋リモデル	全6基	1	式			
	※トイレ床防水層アスベスト含有対策施工						
				小計			
				消費税(10%)			
				合計			

内訳表 1

名称		規格	数量	単位	単価	金額	備考
地下階 全3基（職員用 男子1基・女子1基、集会室前 女子1基）							
①	器具	（参考型番と同等品）					
	洋風節水便器セット	（参考型番）CFS498BM	3	個			
	ウォシュレット パブリック向け	（参考型番）TCF587R	3	個			
	床排水フランジ	（参考型番）HP430-7	3	個			
	紙巻器	既設品移設再使用	3	個			
				①	小計		
②	修繕						
	和洋リモデル工法	リモデル部材共	3	箇所			
	トイレ床石綿含有対策施工	国交省認定レベル3	3	箇所			
	ステンBOX加工費		3	箇所			給水管用
	トイレ床タイル補修		1	箇所			
	トイレ床長尺シート補修	職員用男1、女1	2	箇所			
	給排水管切回し	材工共	3	箇所			
	器具取付費		3	箇所			
	トイレドア反転	ドア金物交換共	3	箇所			
	既設撤去 運搬 処分費	アスベスト廃材有り	1	式			
				②	小計		
③	諸経費		1	式			
	地下階 和洋リモデル全3基			合計			

内訳表 2

名称		規格	数量	単位	単価	金額	備考
1階 全2基（図書館事務室職員用 女子1基、図書館フロア内 女子1基）							
①	器具	（参考型番と同等品）					
	洋風節水便器セット	（参考型番）CFS498BM	2	個			
	ウォシュレット パブリック向け	（参考型番）TCF587R	2	個			
	床排水フランジ	（参考型番）HP430-7	2	個			
	紙巻器	既設品移設再使用	2	個			
				①	小計		
②	修繕						
	和洋リモデル工法	リモデル部材共	2	箇所			
	トイレ床石綿含有対策施工	国交省認定レベル3	2	箇所			
	ステンBOX加工費		2	箇所			給水管用
	トイレ床タイル補修		1	箇所			
	トイレ床長尺シート補修	職員用女1	1	箇所			
	給排水管切回し	材工共	2	箇所			
	器具取付費		2	箇所			
	トイレドア反転	ドア金物交換共	2	箇所			
	既設撤去 運搬 処分費	アスベスト廃材有り	1	式			
				②	小計		
③	諸経費		1	式			
	1階 和洋リモデル全2基			合計			


内訳表 3

名称		規格	数量	単位	単価	金額	備考
2階 全8基（ベルホール側 男子2基・女子3基、中央階段脇 男子1基・女子2基）							
①	器具	（参考型番と同等品）					
	洋風節水便器セット	（参考型番）CFS498BM	8	個			
	ウォシュレット パブリック向け	（参考型番）TCF587R	8	個			
	床排水フランジ	（参考型番）HP430-7	8	個			
	紙巻器	既設品移設再使用	8	個			
				①	小計		
②	修繕						
	和洋リモデル工法	リモデル部材共	8	箇所			
	トイレ床石綿含有対策施工	国交省認定レベル3	8	箇所			
	ステンBOX加工費		8	箇所			給水管用
	トイレ床タイル補修		8	箇所			
	給排水管切回し	材工共	8	箇所			
	器具取付費		8	箇所			
	トイレドア反転	ドア金物交換共	8	箇所			
	既設撤去 運搬 処分費	アスベスト廃材有り	1	式			
				②	小計		
③	諸経費		1	式			
	2階 和洋リモデル全8基			合計			


内訳表 4

名称		規格	数量	単位	単価	金額	備考
3階 全6基（教育センター側 男子1基・女子1基、教育相談室前 女子1基、中央階段脇 男子1基・女子2基）							
①	器具	（参考型番と同等品）					
	洋風節水便器セット	（参考型番）CFS498BM	6	個			
	ウォシュレット パブリック向け	（参考型番）TCF587R	6	個			
	床排水フランジ	（参考型番）HP430-7	6	個			
	紙巻器	既設品移設再使用	6	個			
				①	小計		
②	修繕						
	和洋リモデル工法	リモデル部材共	6	箇所			
	トイレ床石綿含有対策施工	国交省認定レベル3	6	箇所			
	ステンBOX加工費		6	箇所			給水管用
	トイレ床タイル補修		6	箇所			
	給排水管切回し	材工共	6	箇所			
	器具取付費		6	箇所			
	トイレドア反転	ドア金物交換共	6	箇所			
	既設撤去 運搬 処分費	アスベスト廃材有り	1	式			
				②	小計		
③	諸経費		1	式			
	3階 和洋リモデル全6基			合計			


市川市生涯学習センター 案内図

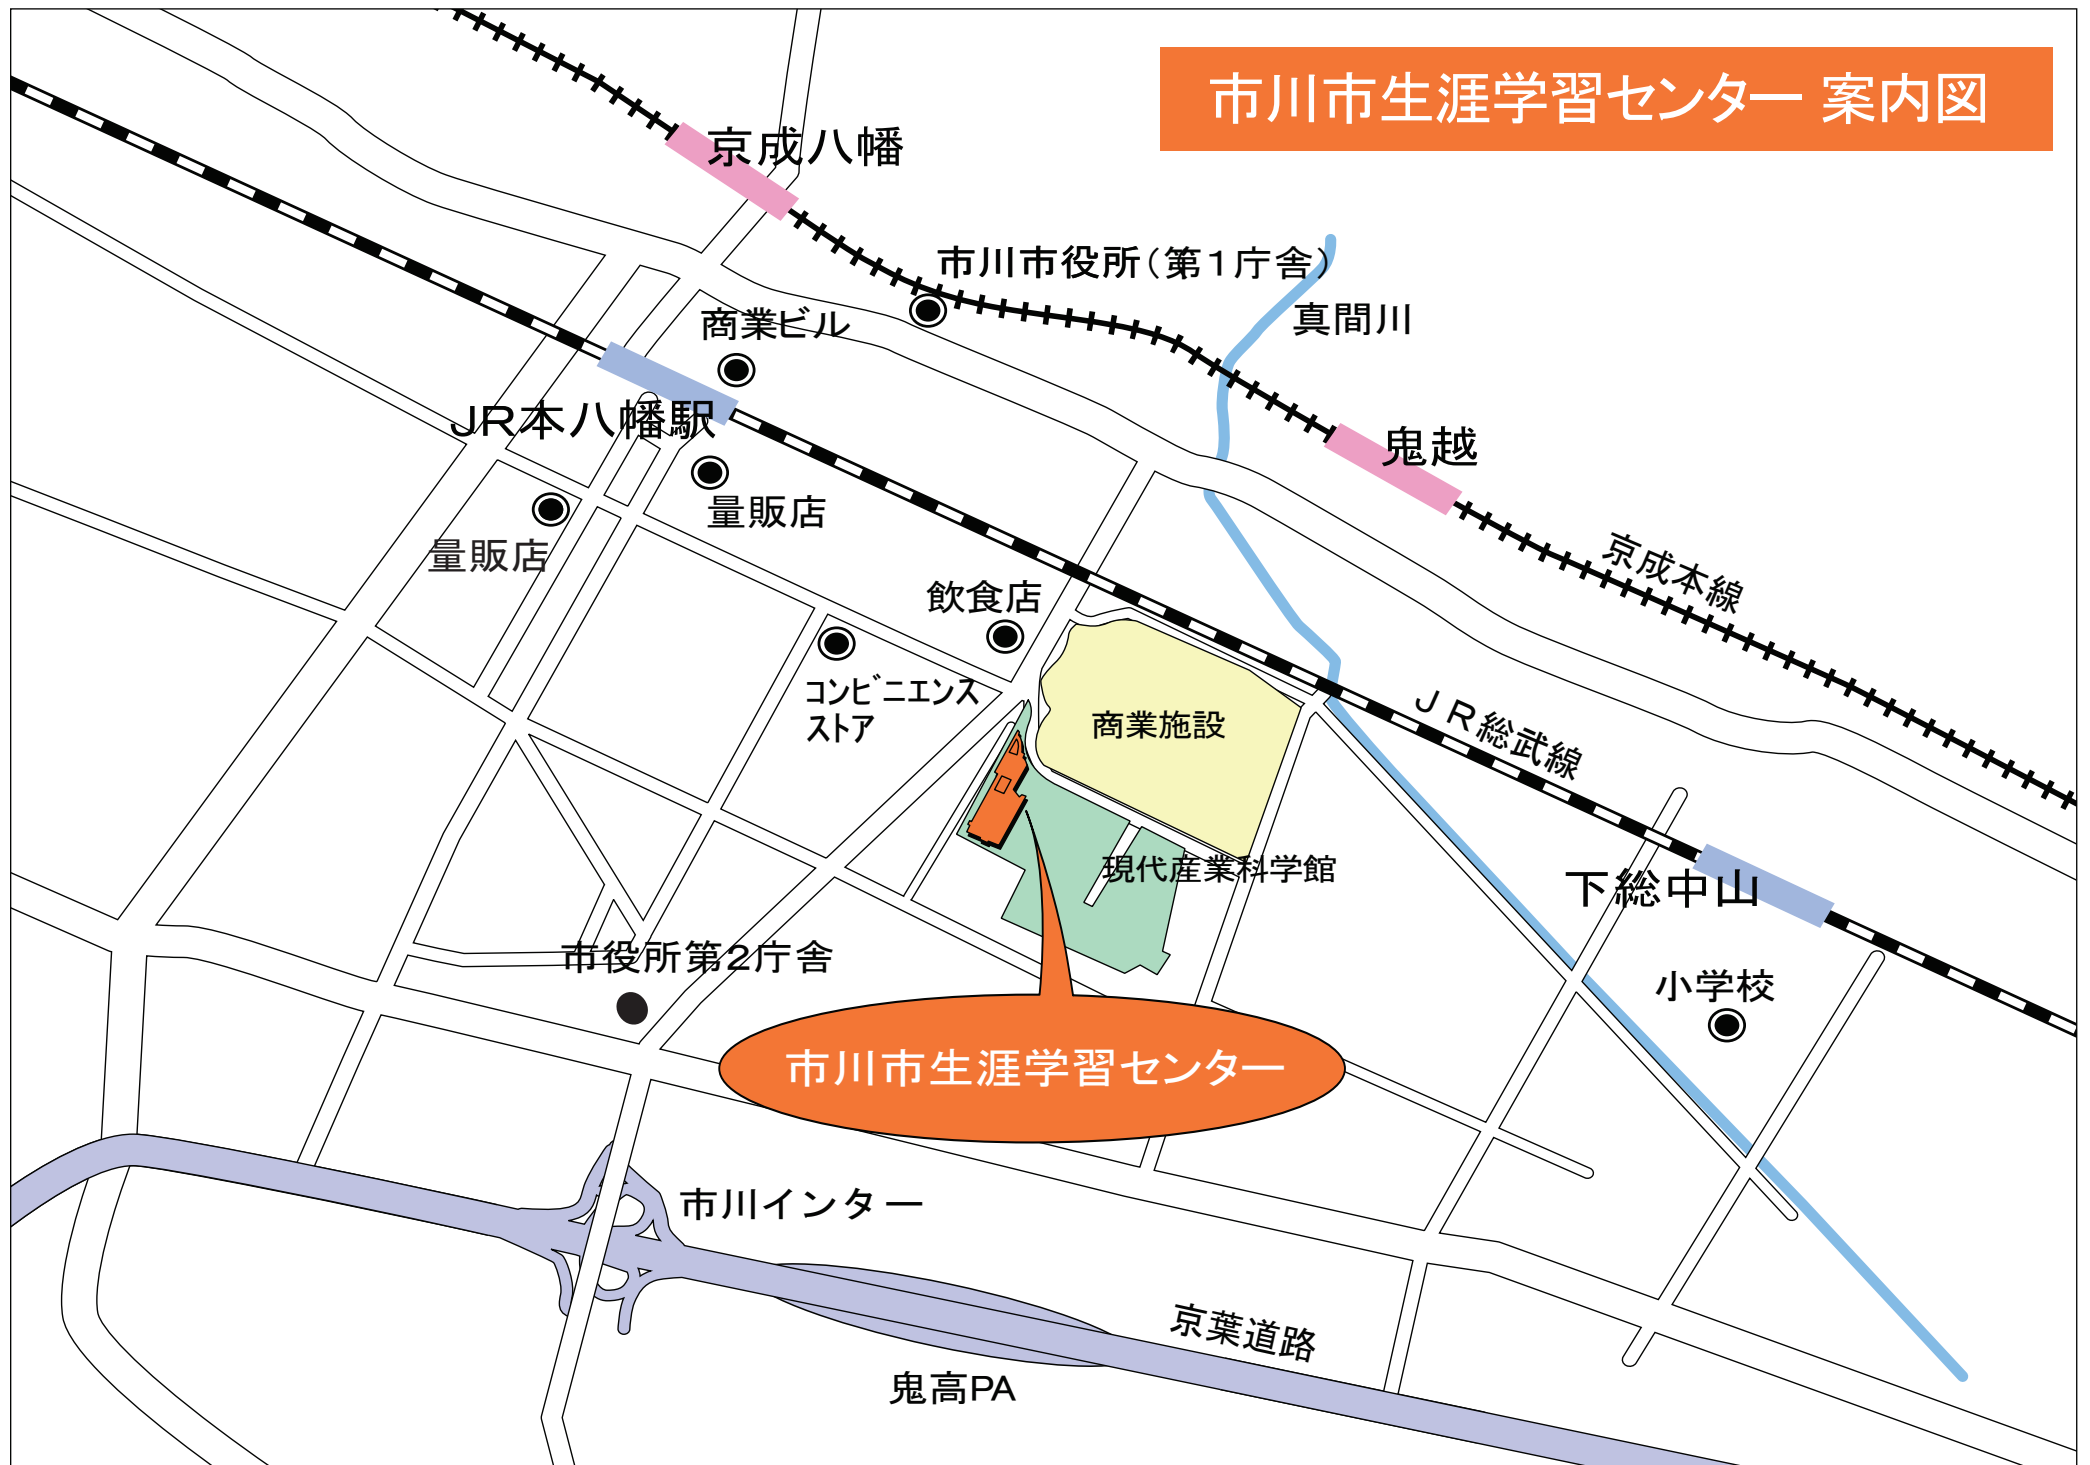


生涯学習センター B 1 階平面図 (和式トイレ3箇所)

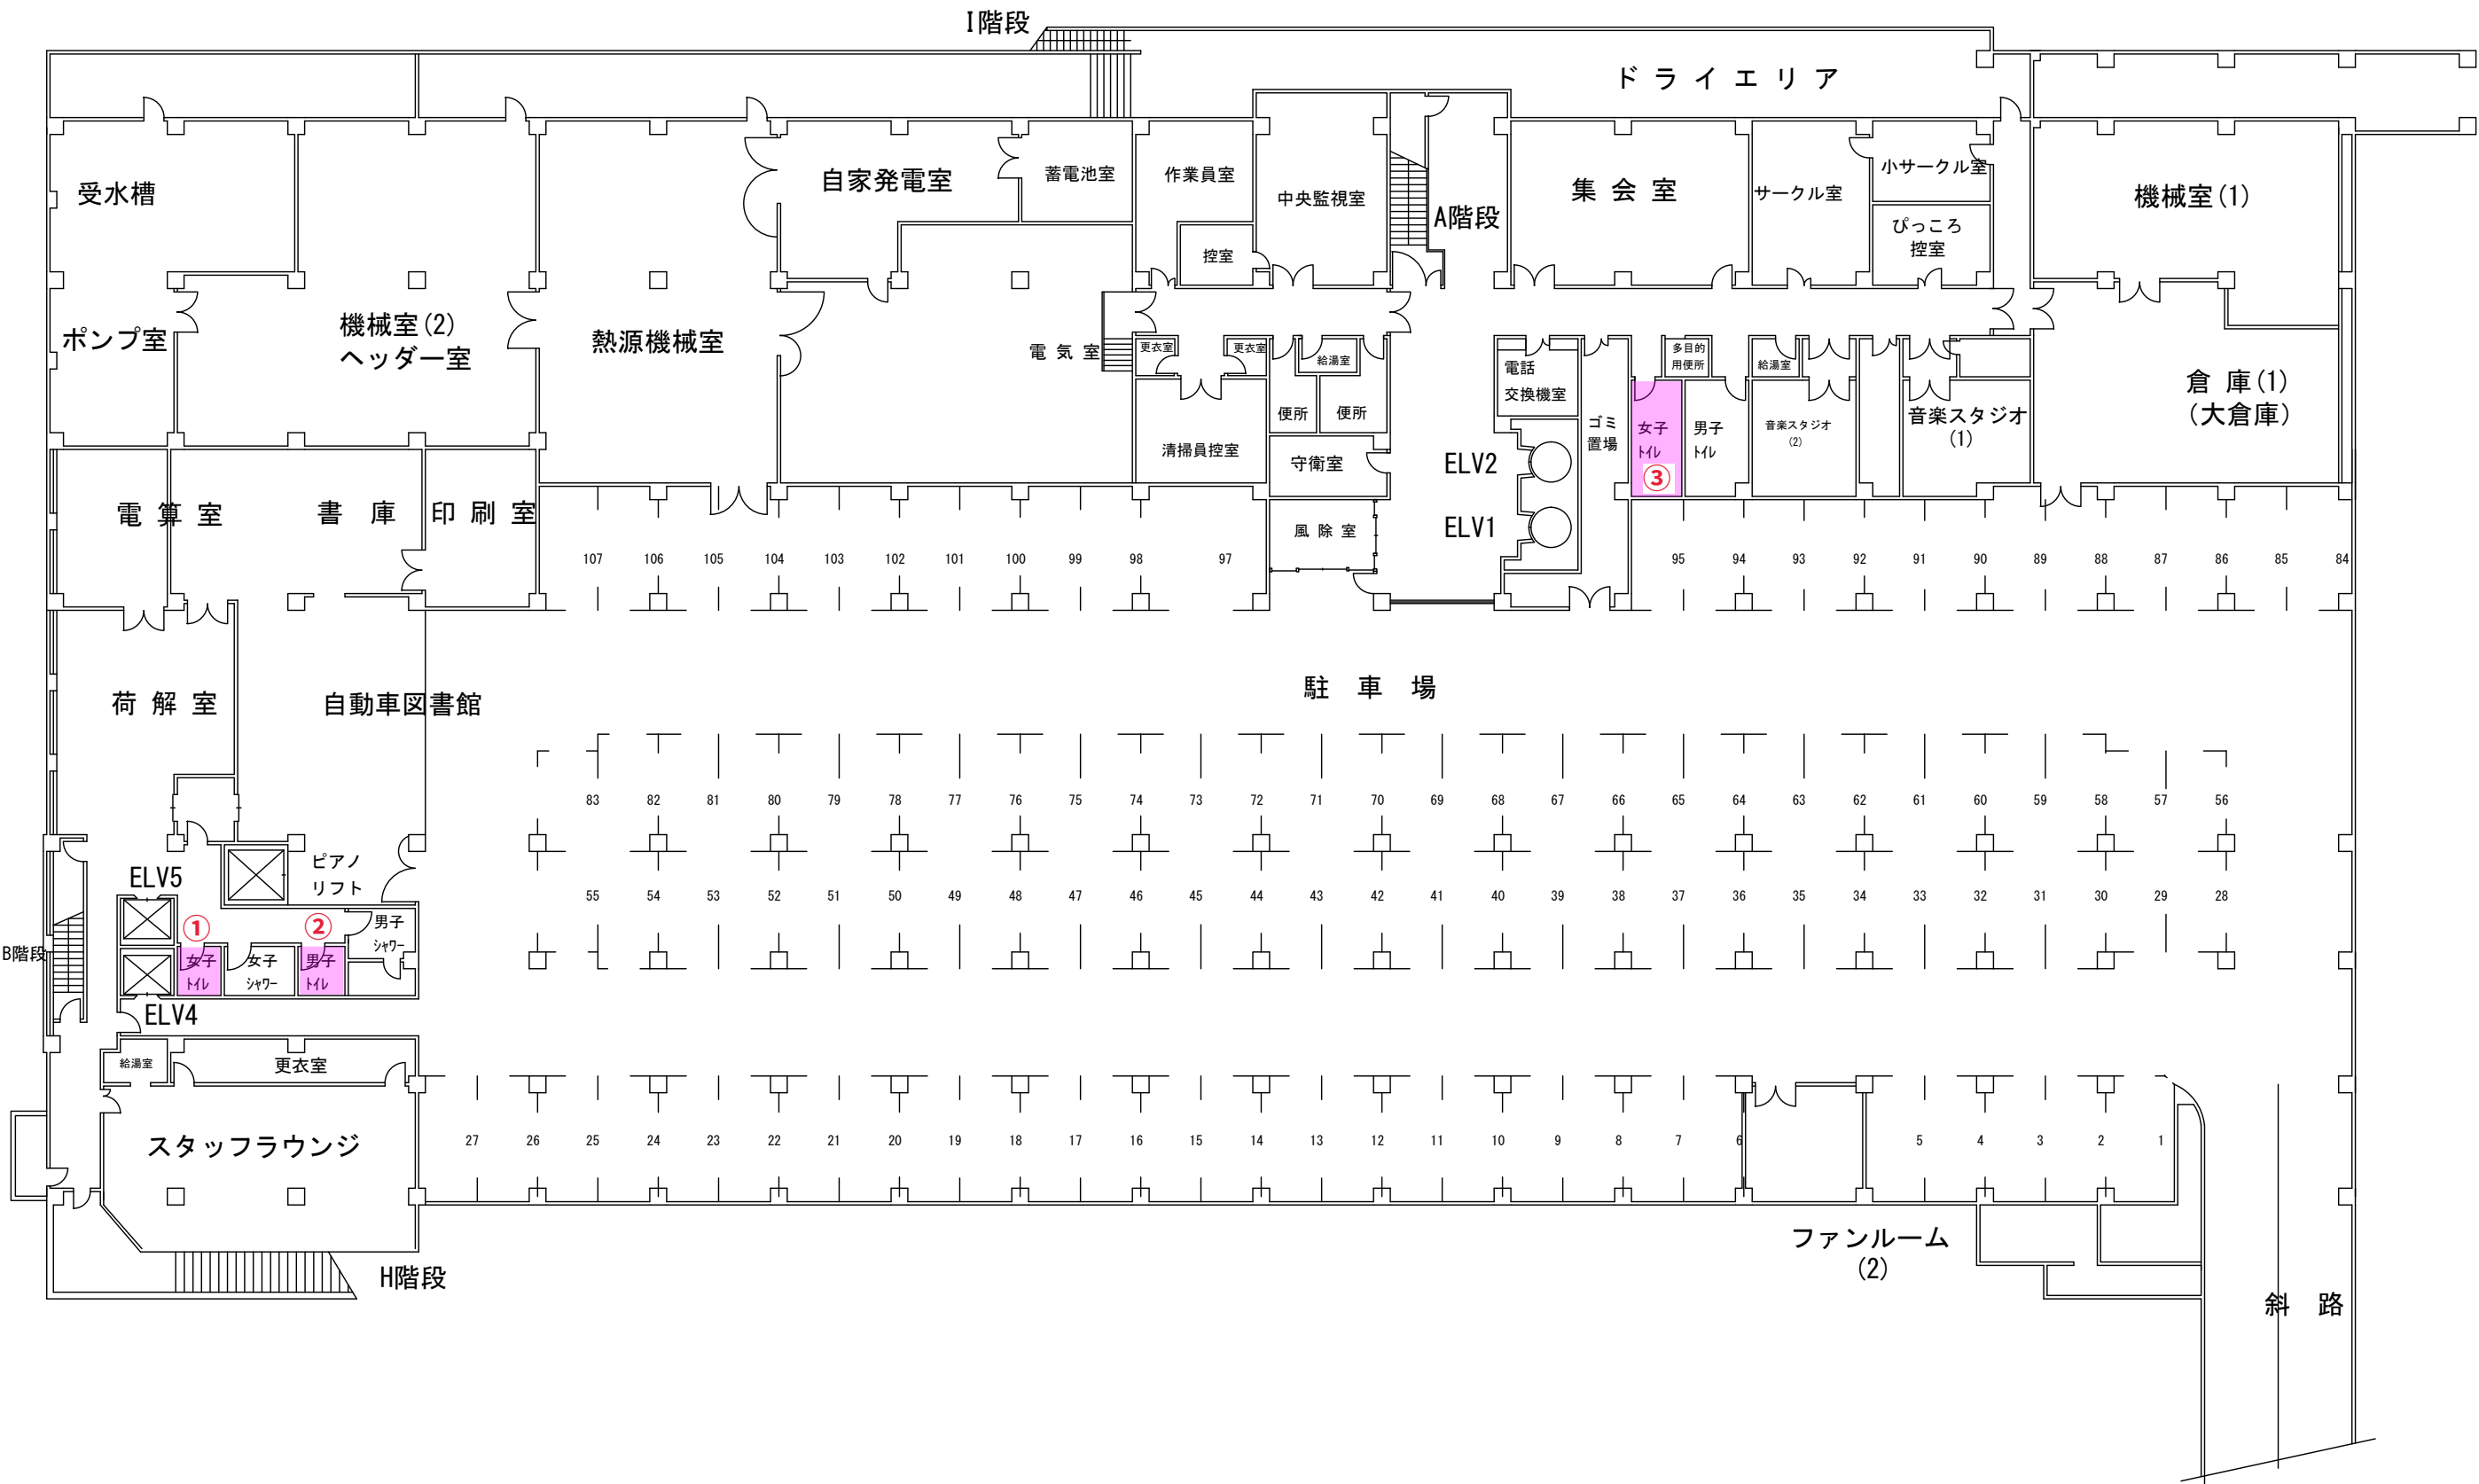


生涯学習センター 1 階平面図 (和式トイレ2箇所)

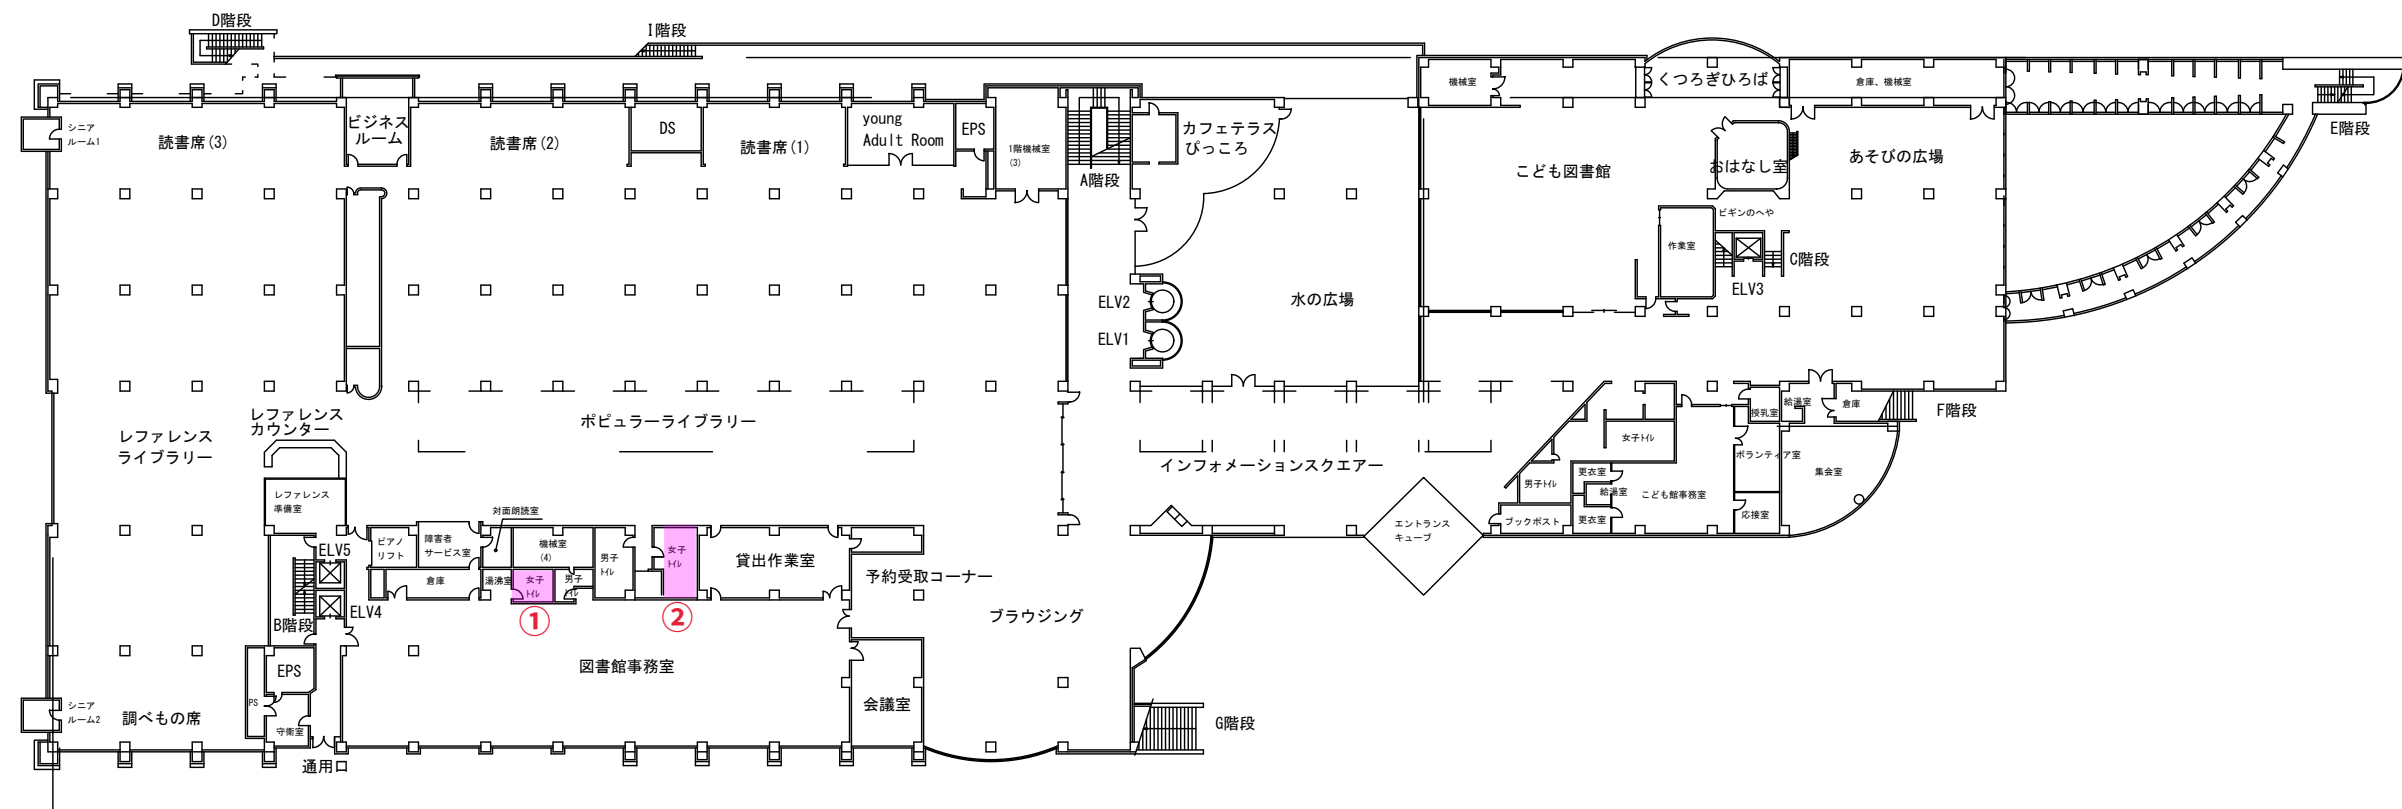



生涯学習センター 2階平面図 (和式トイレ8箇所)

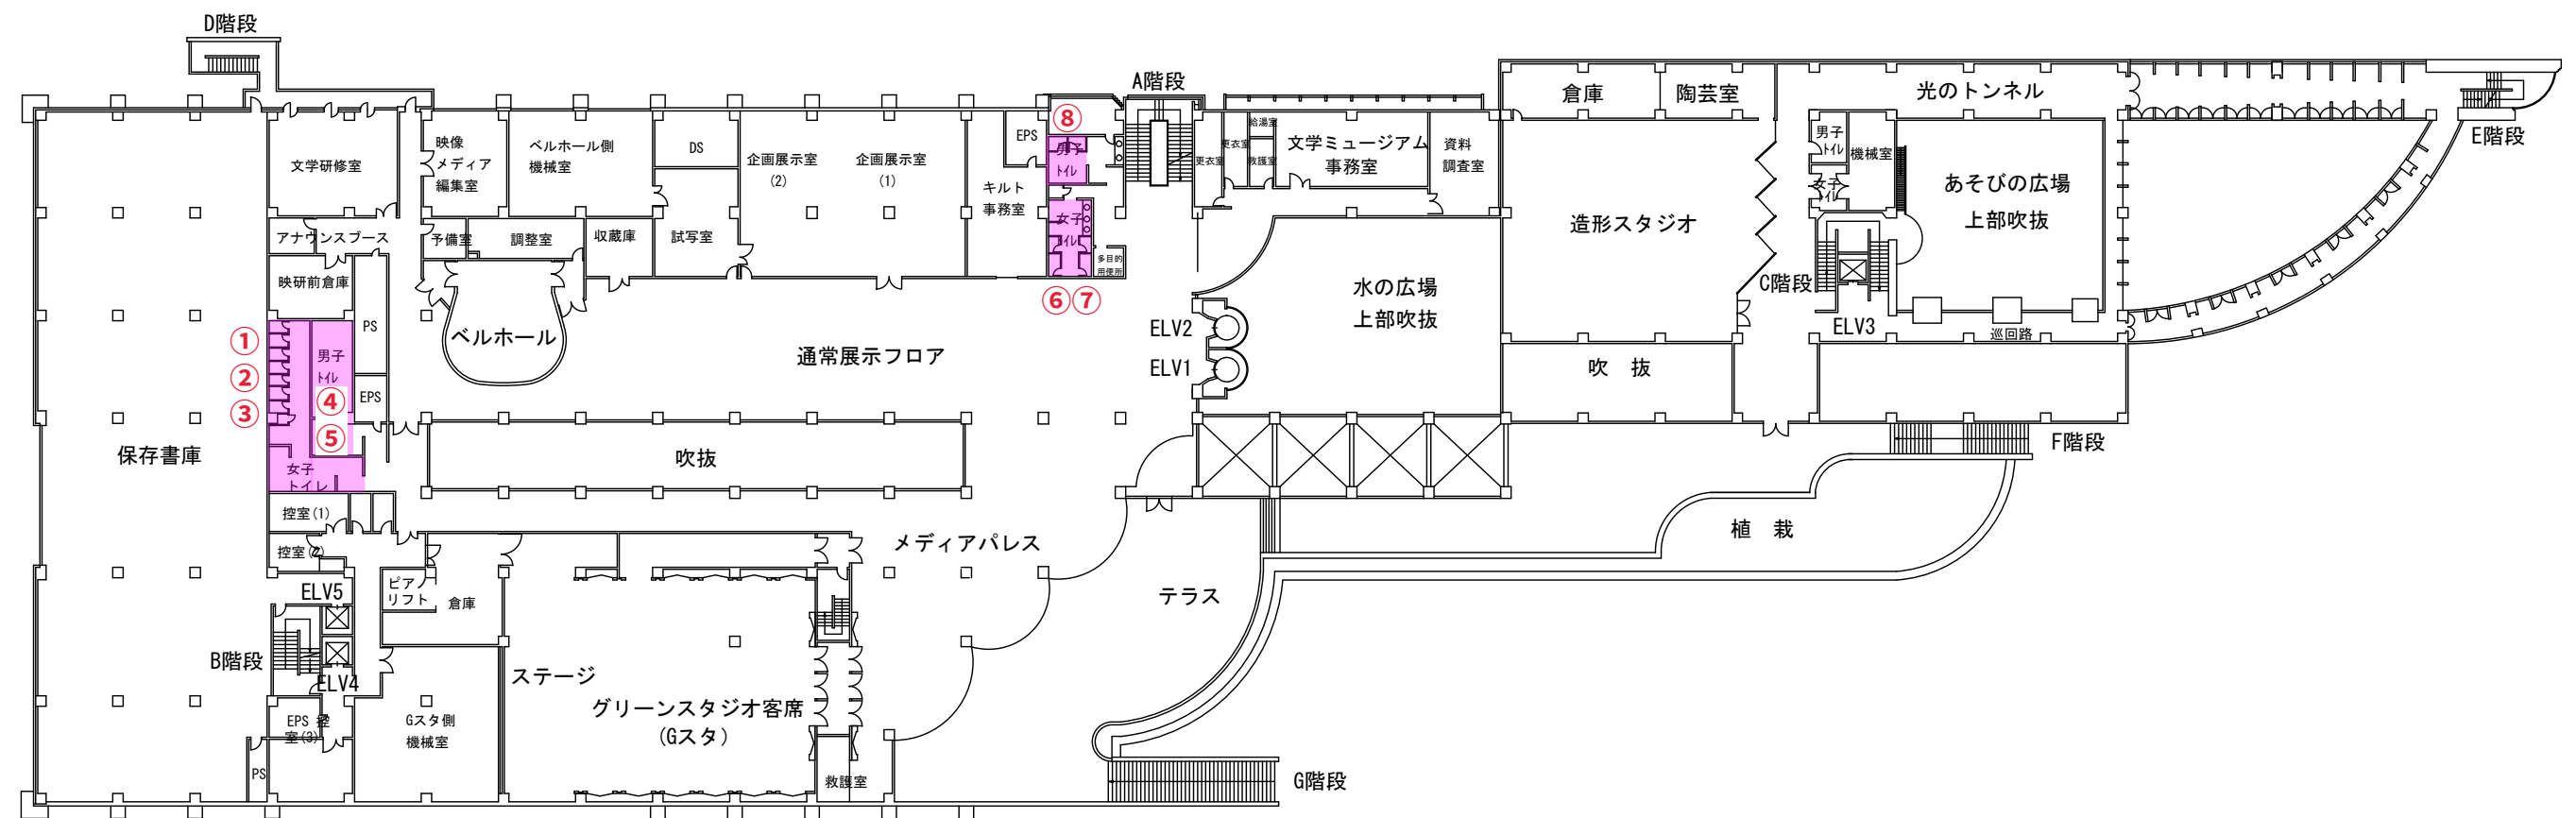



生涯学習センター 3 階平面図 (和式トイレ6箇所)

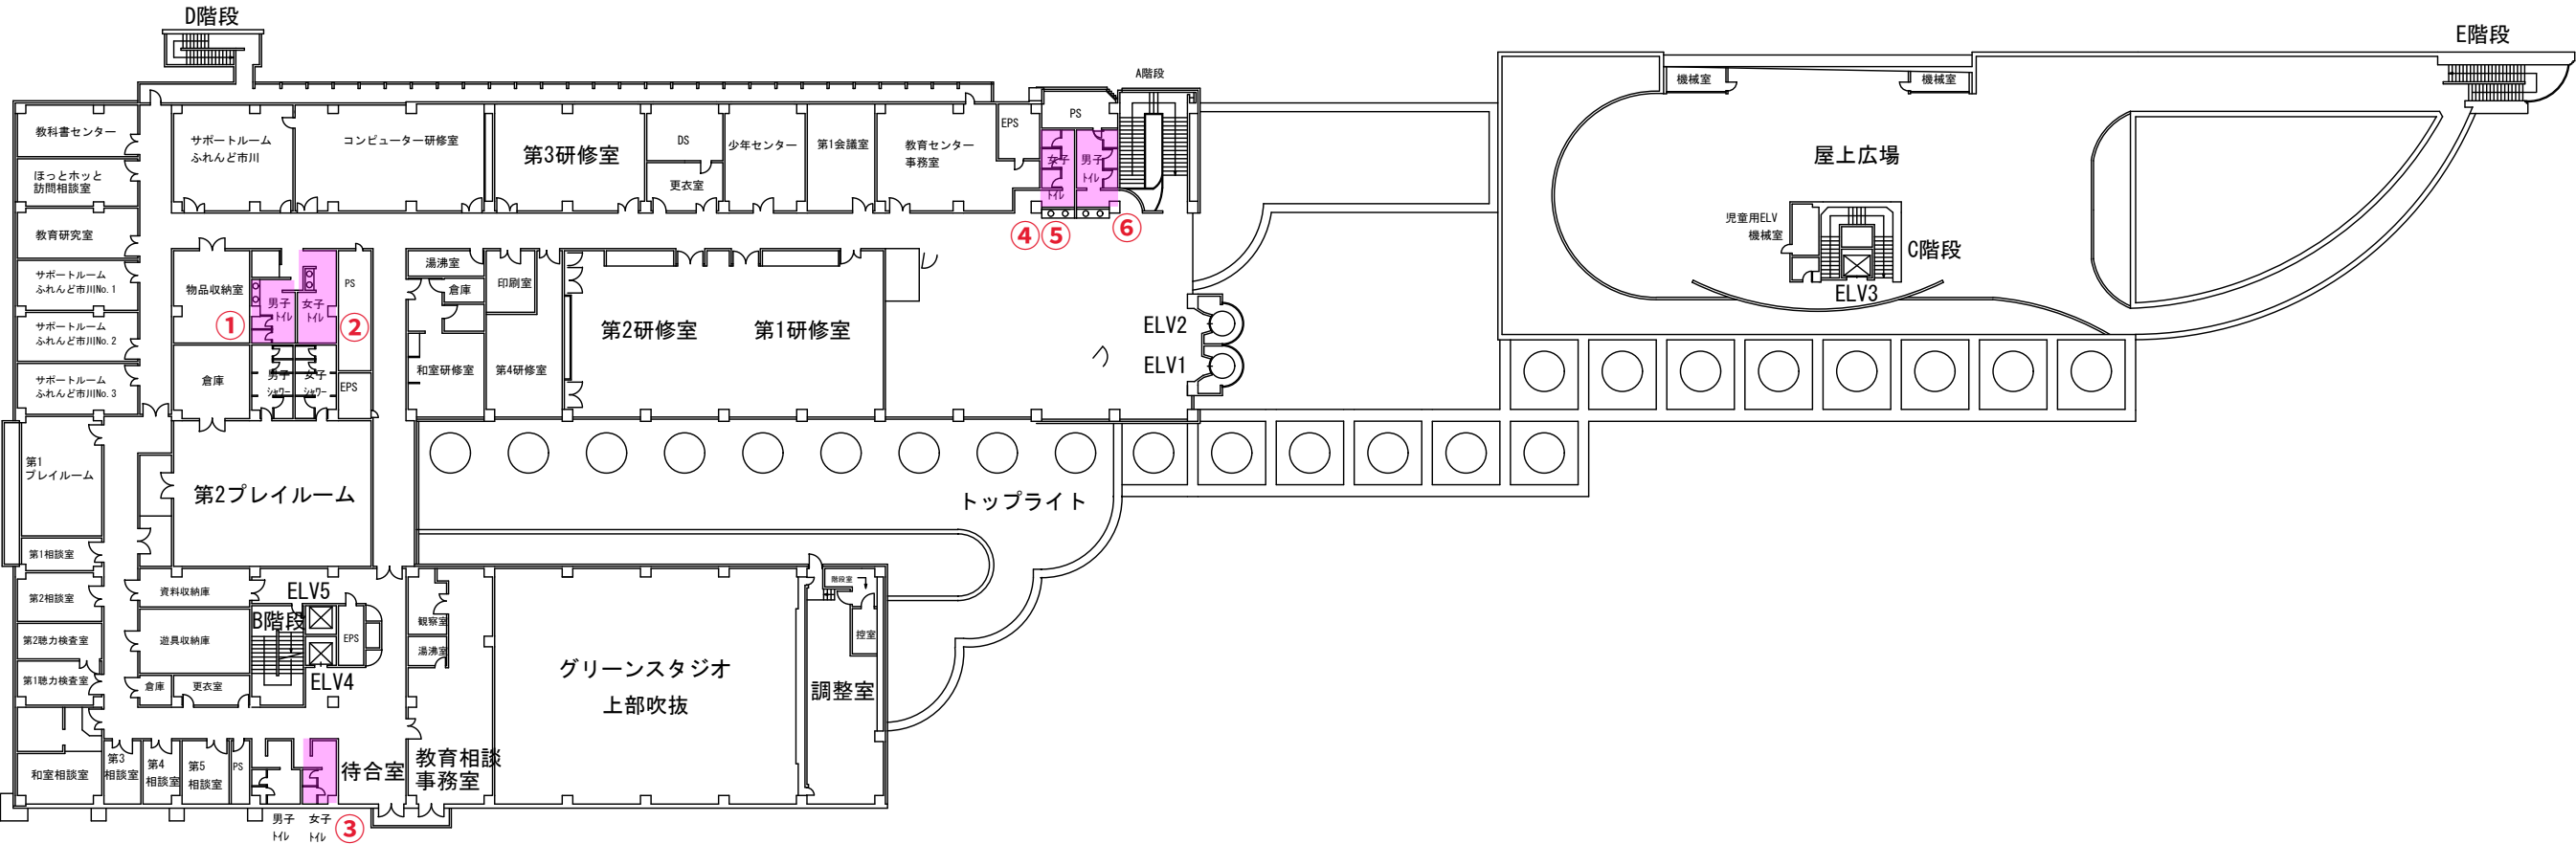


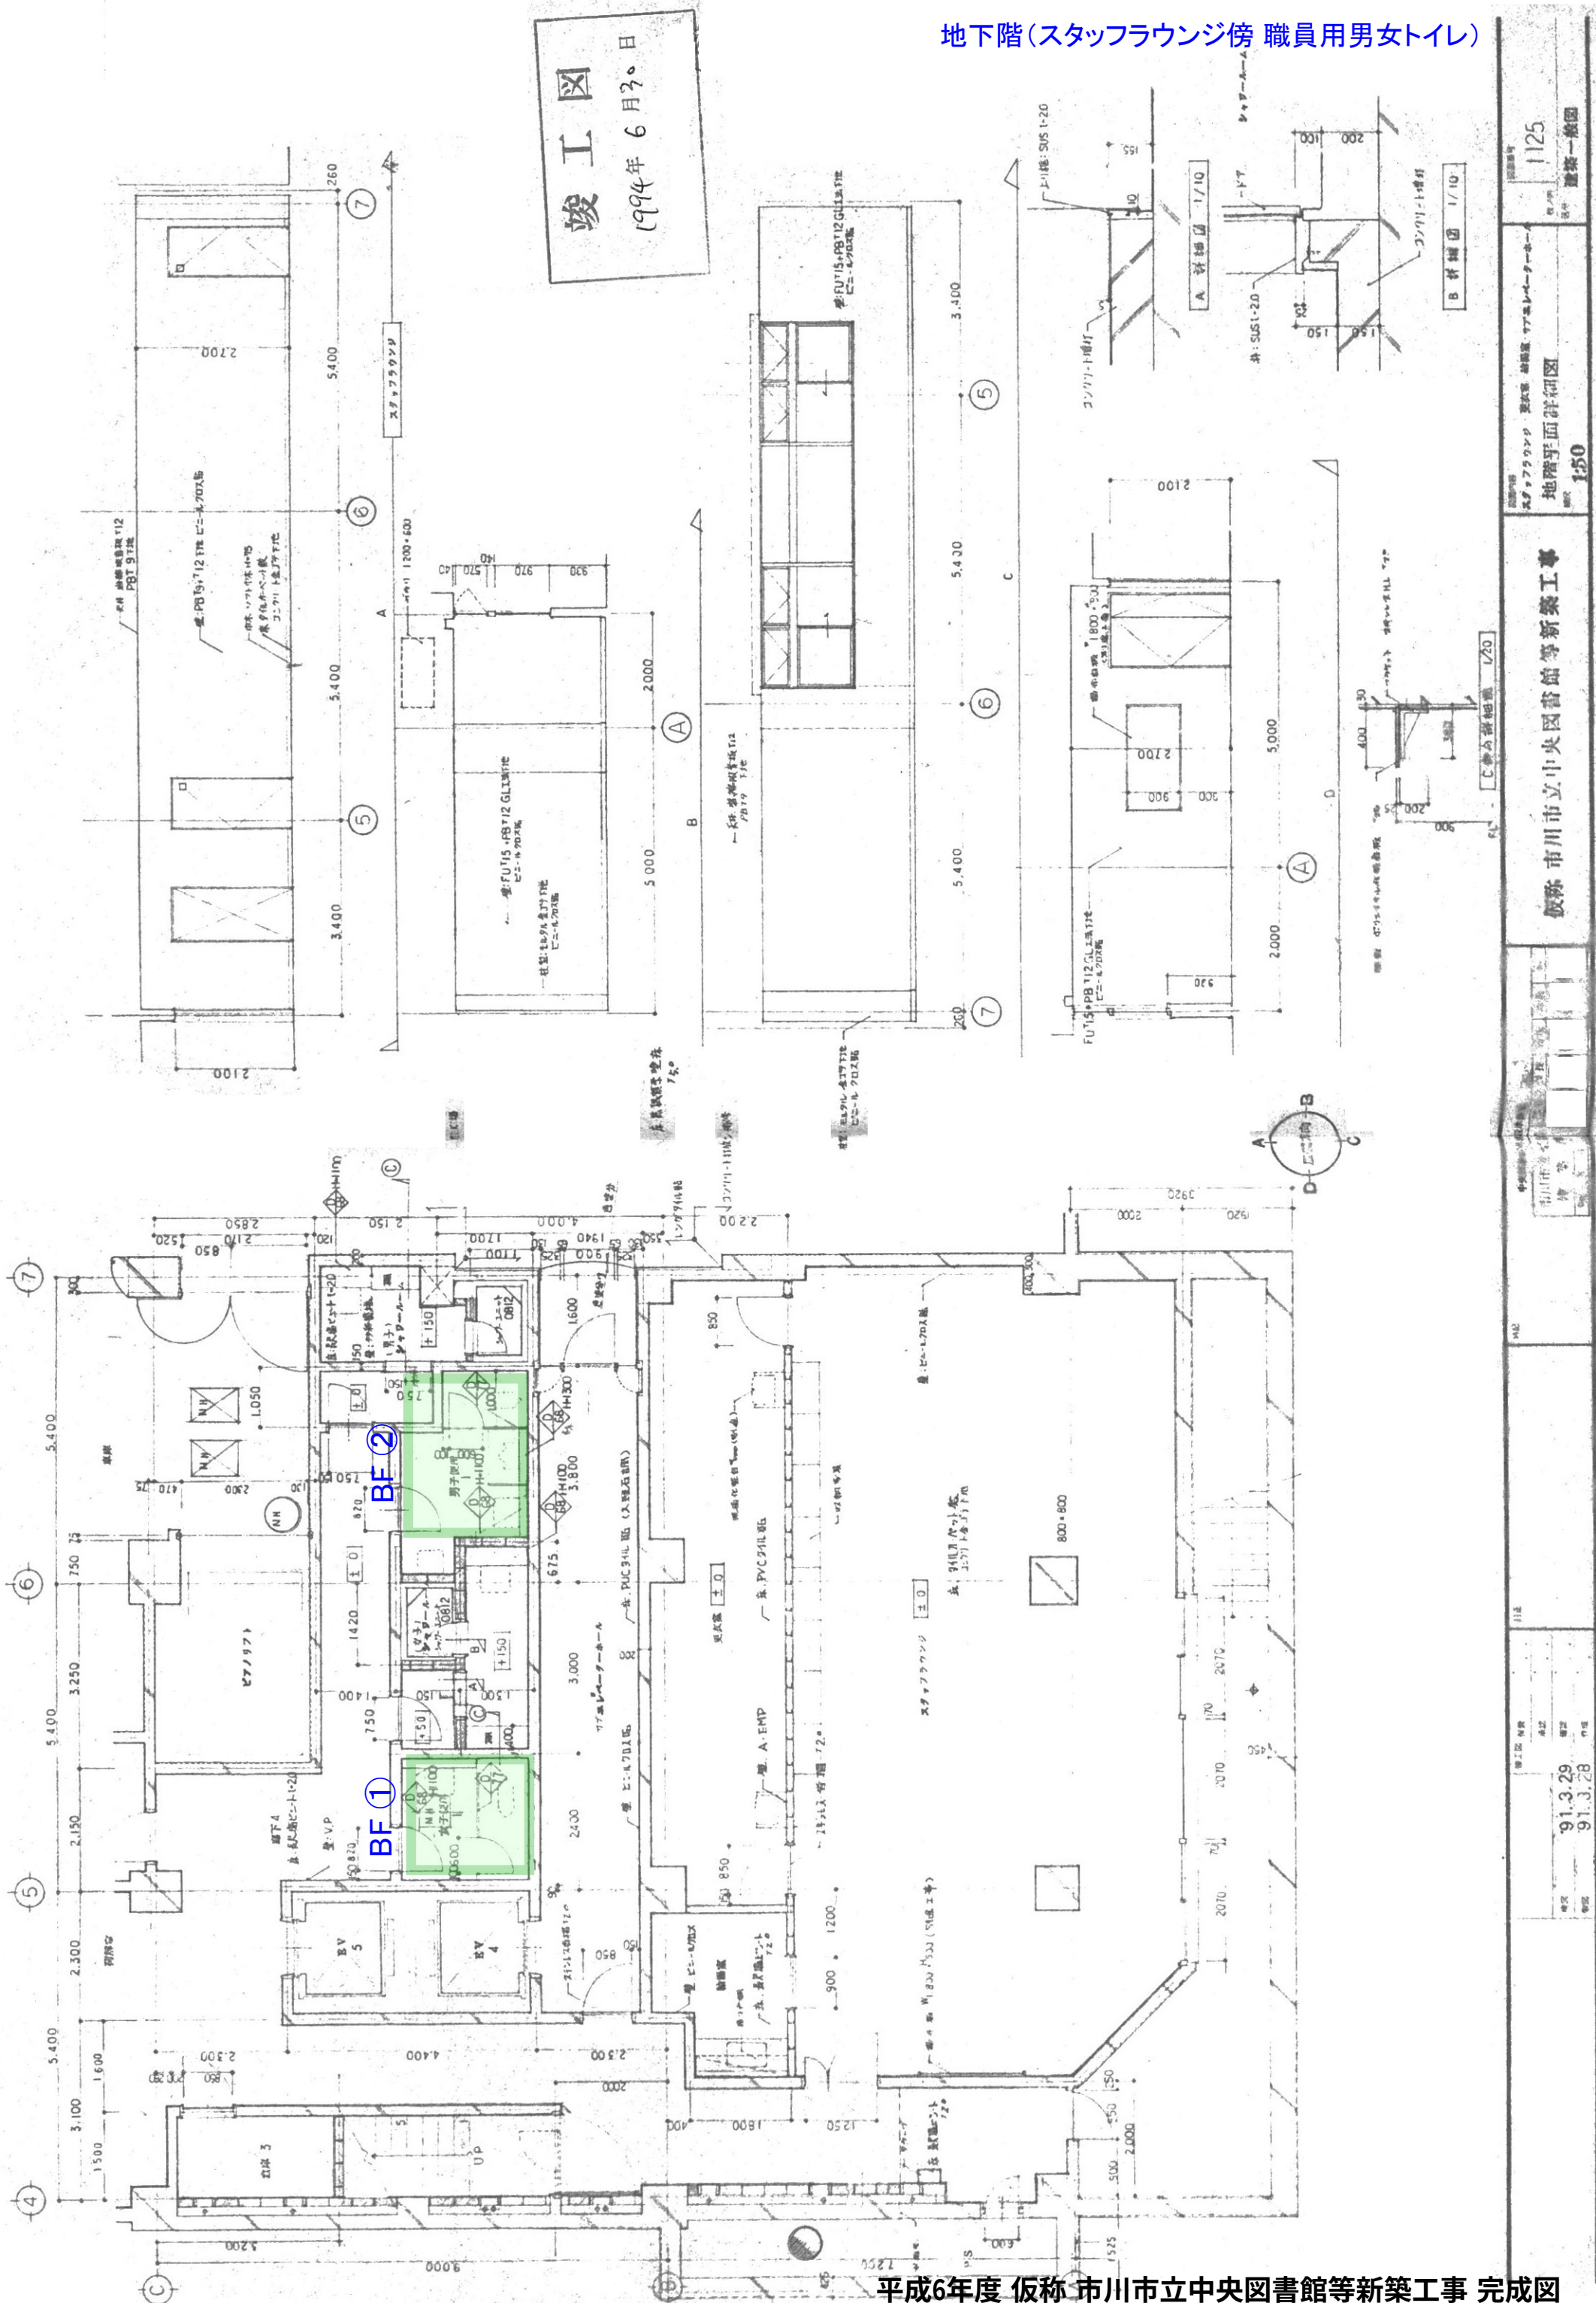


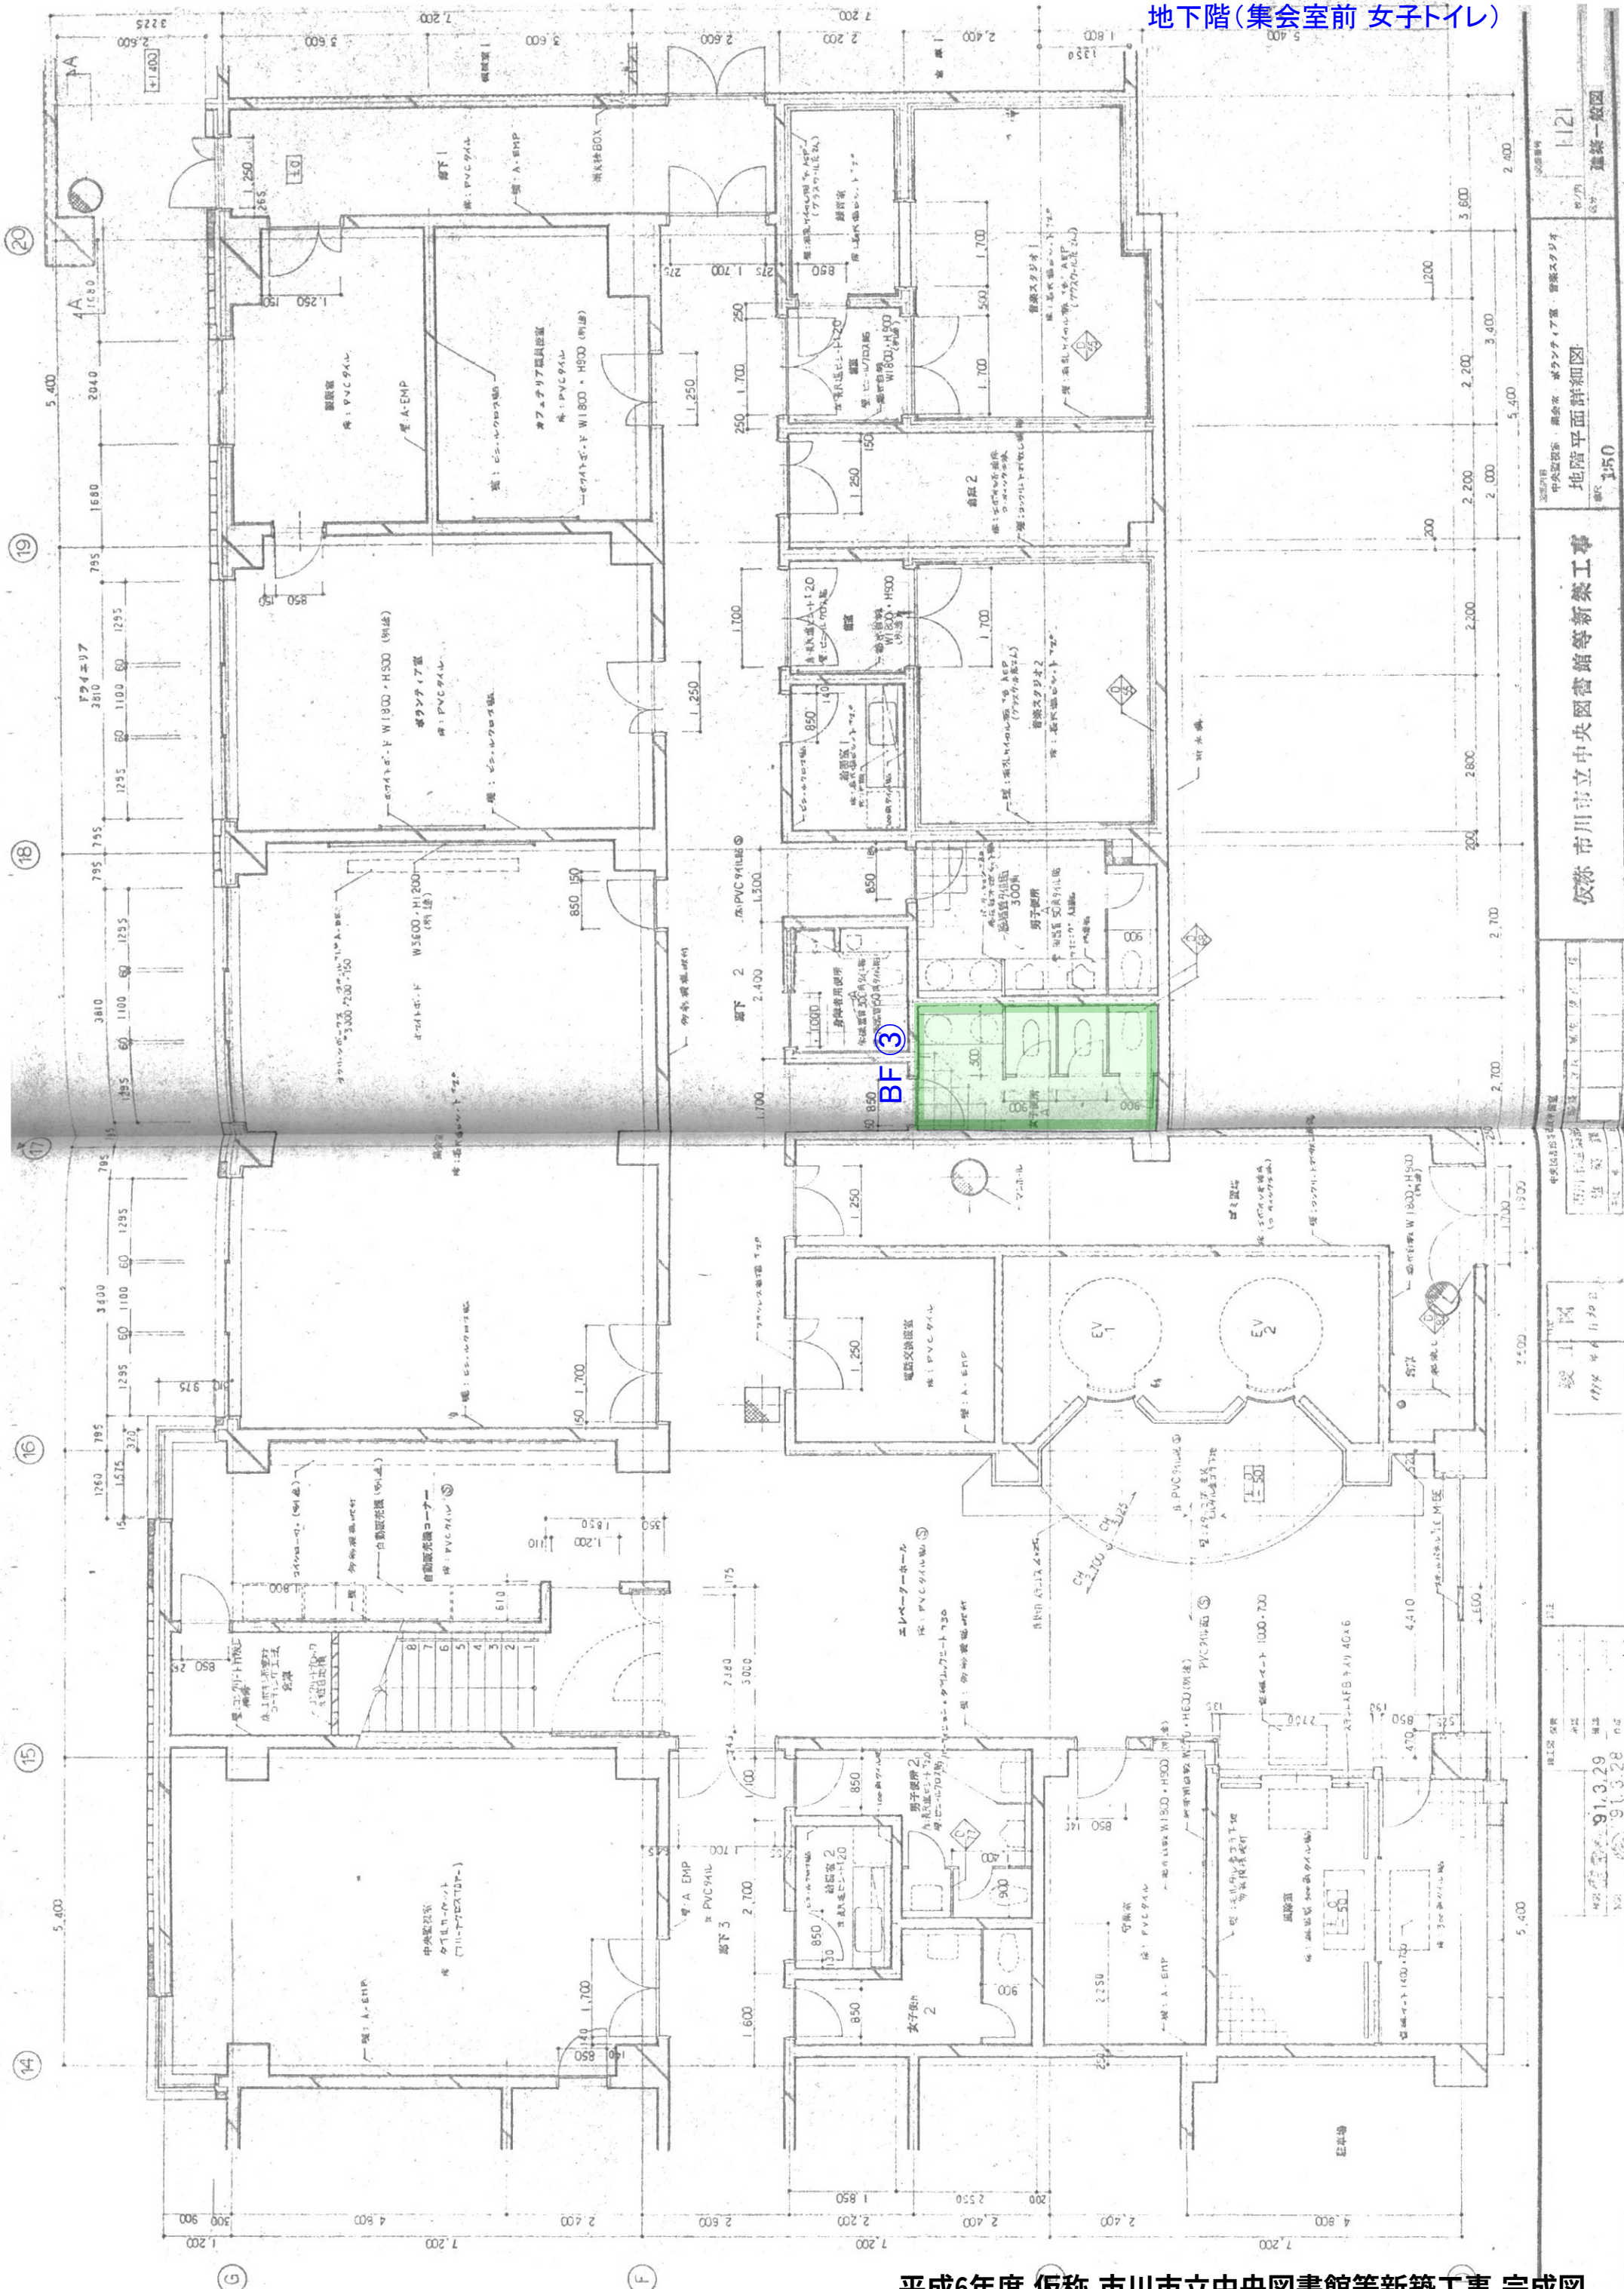

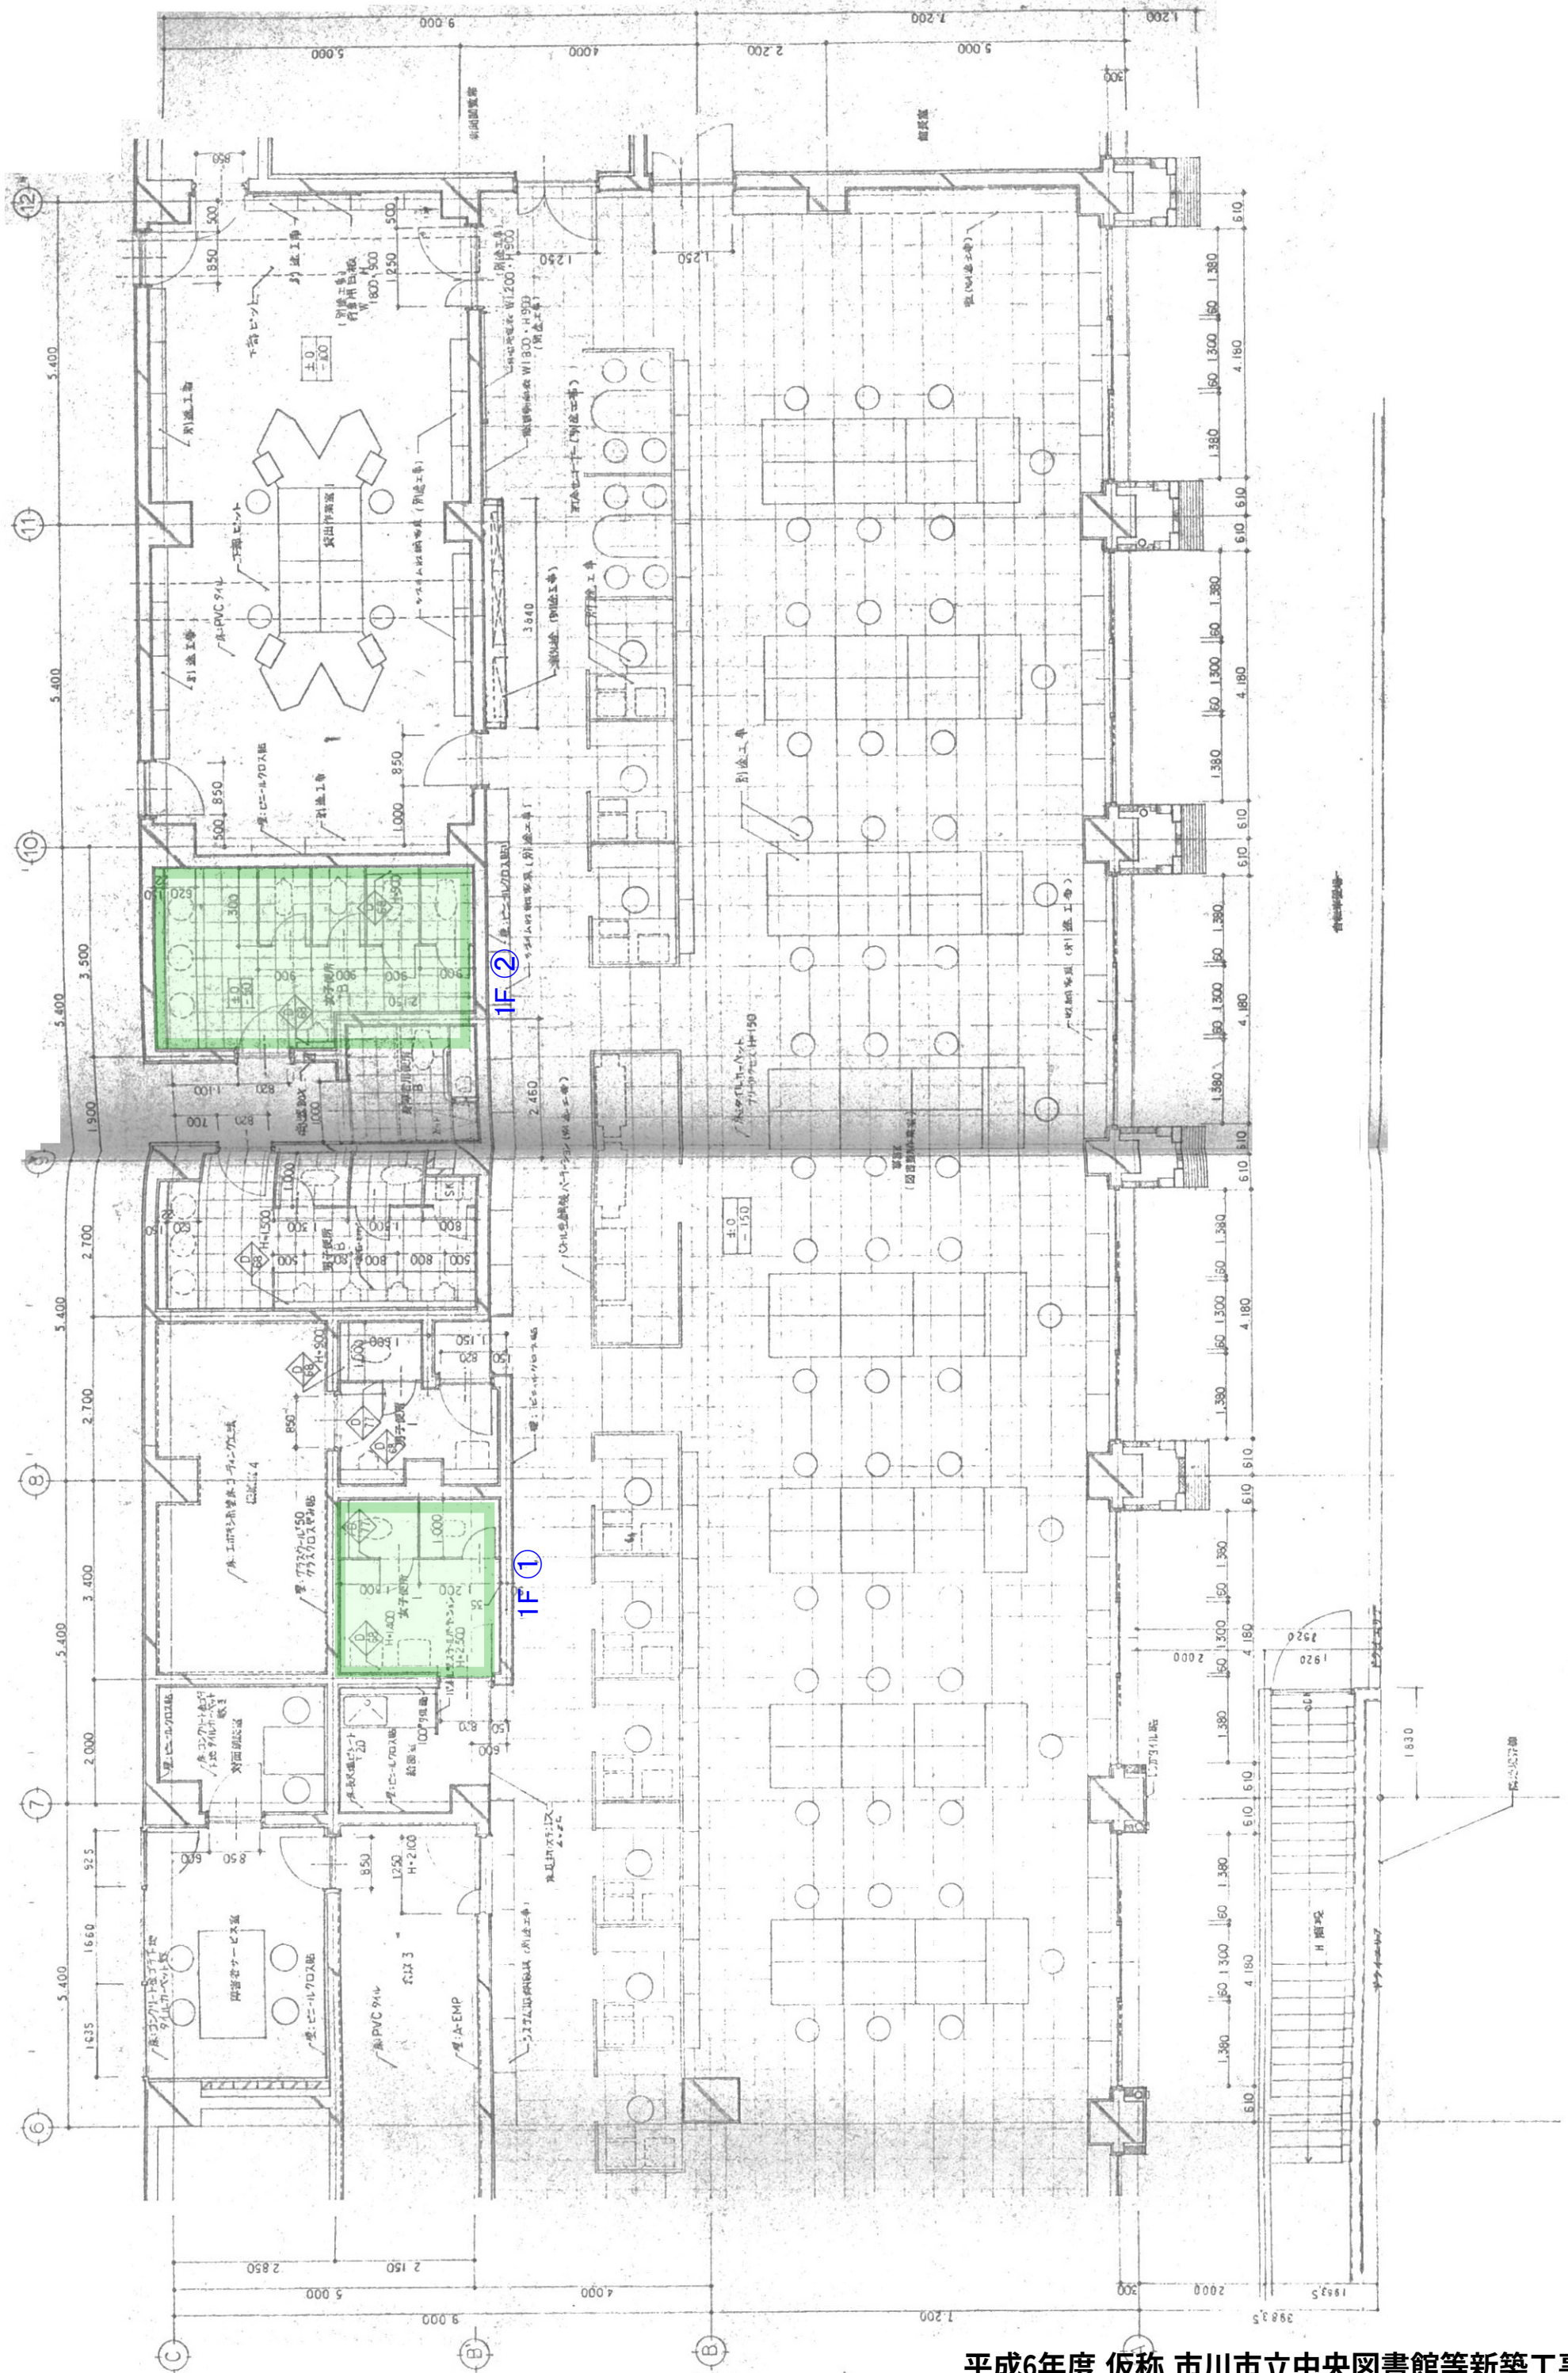

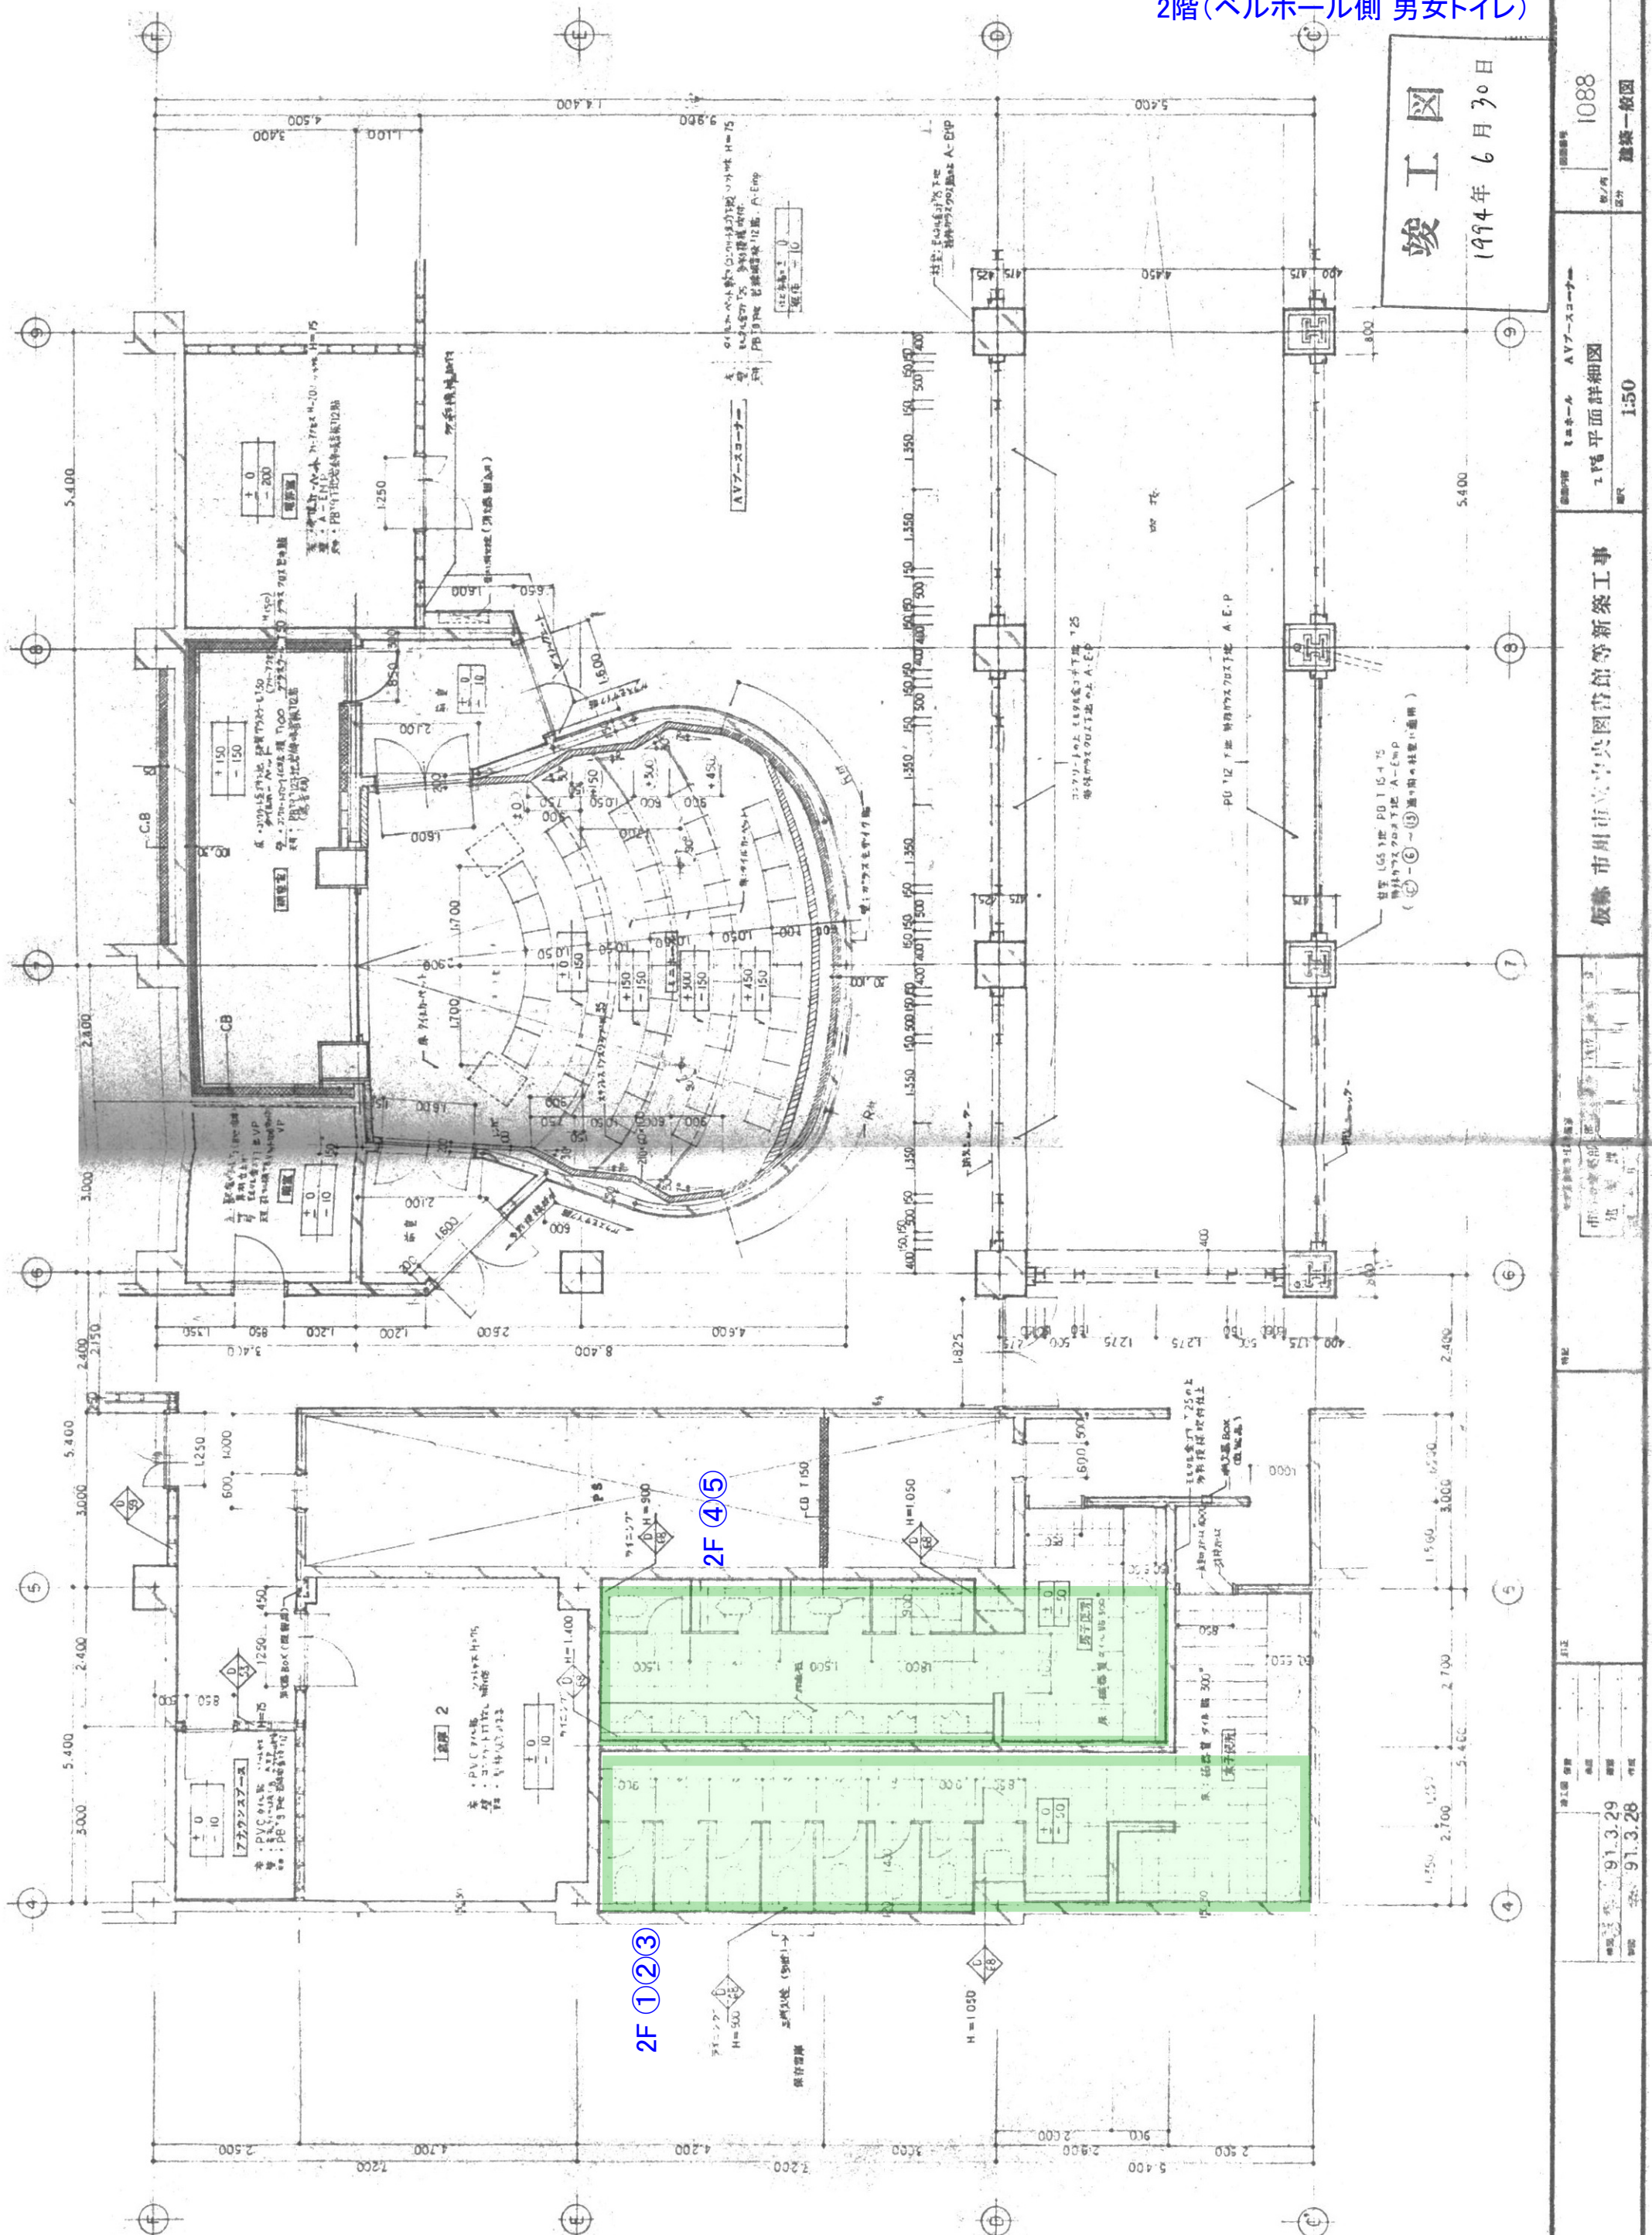

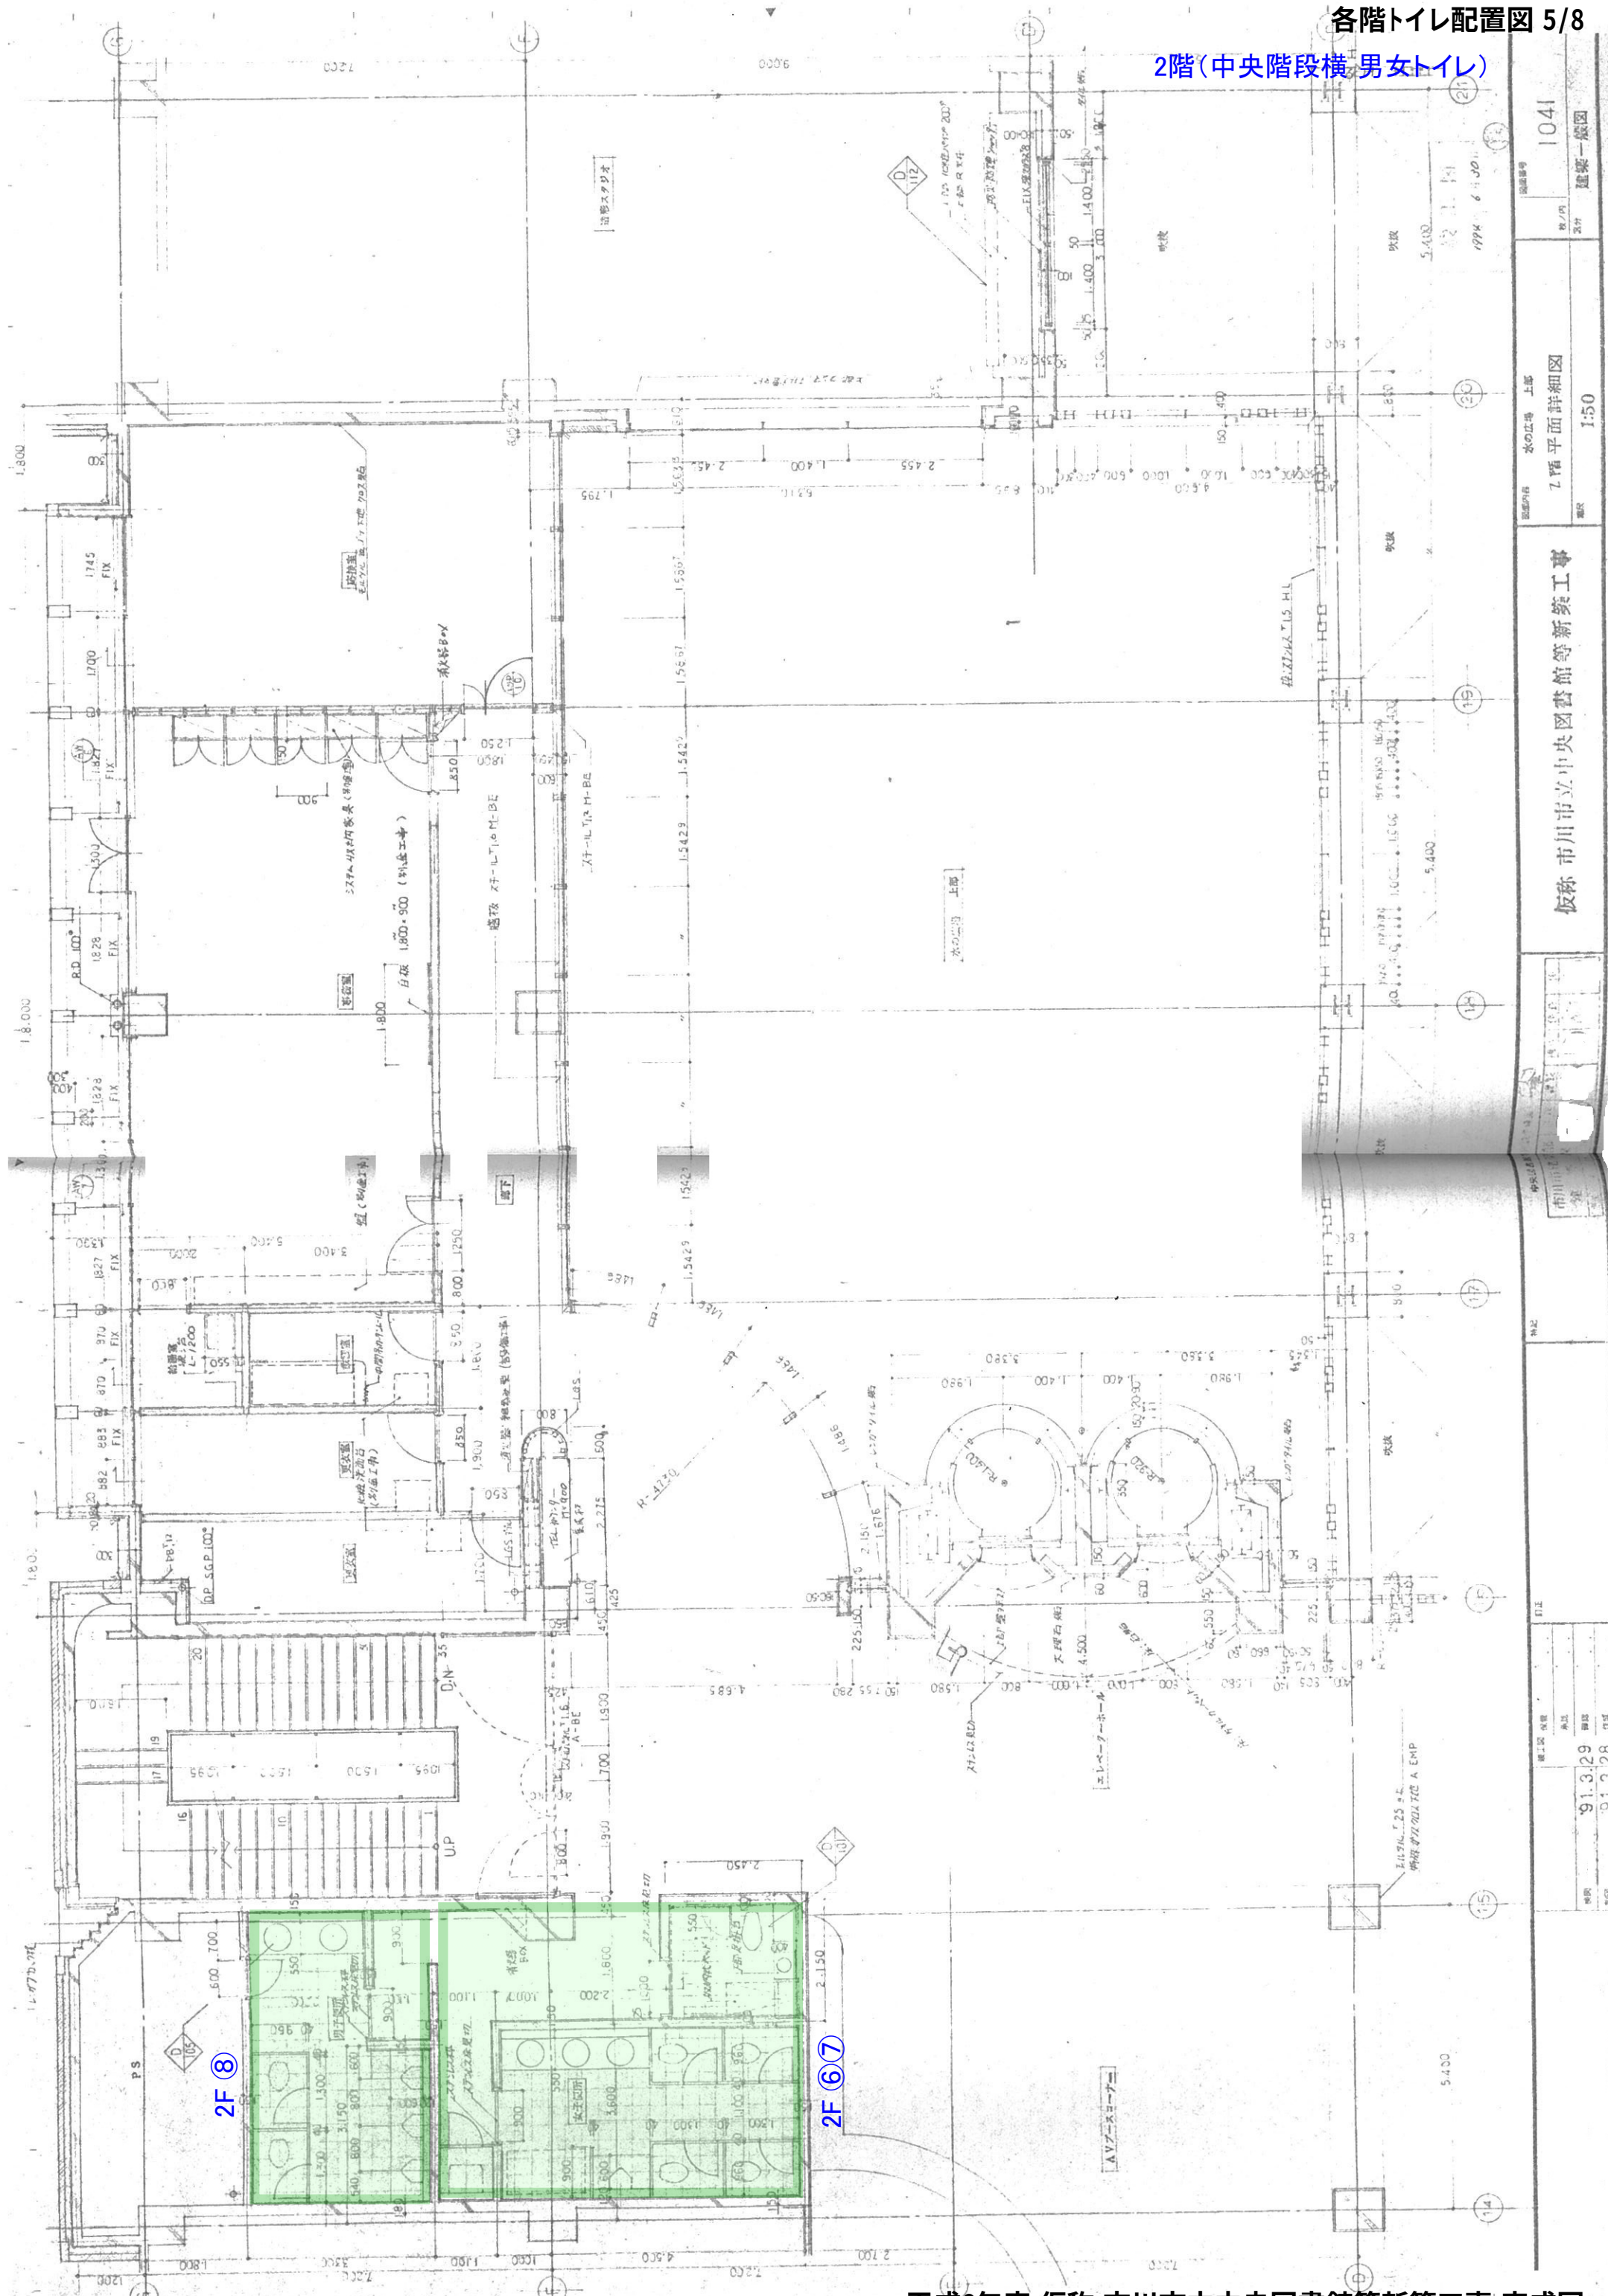

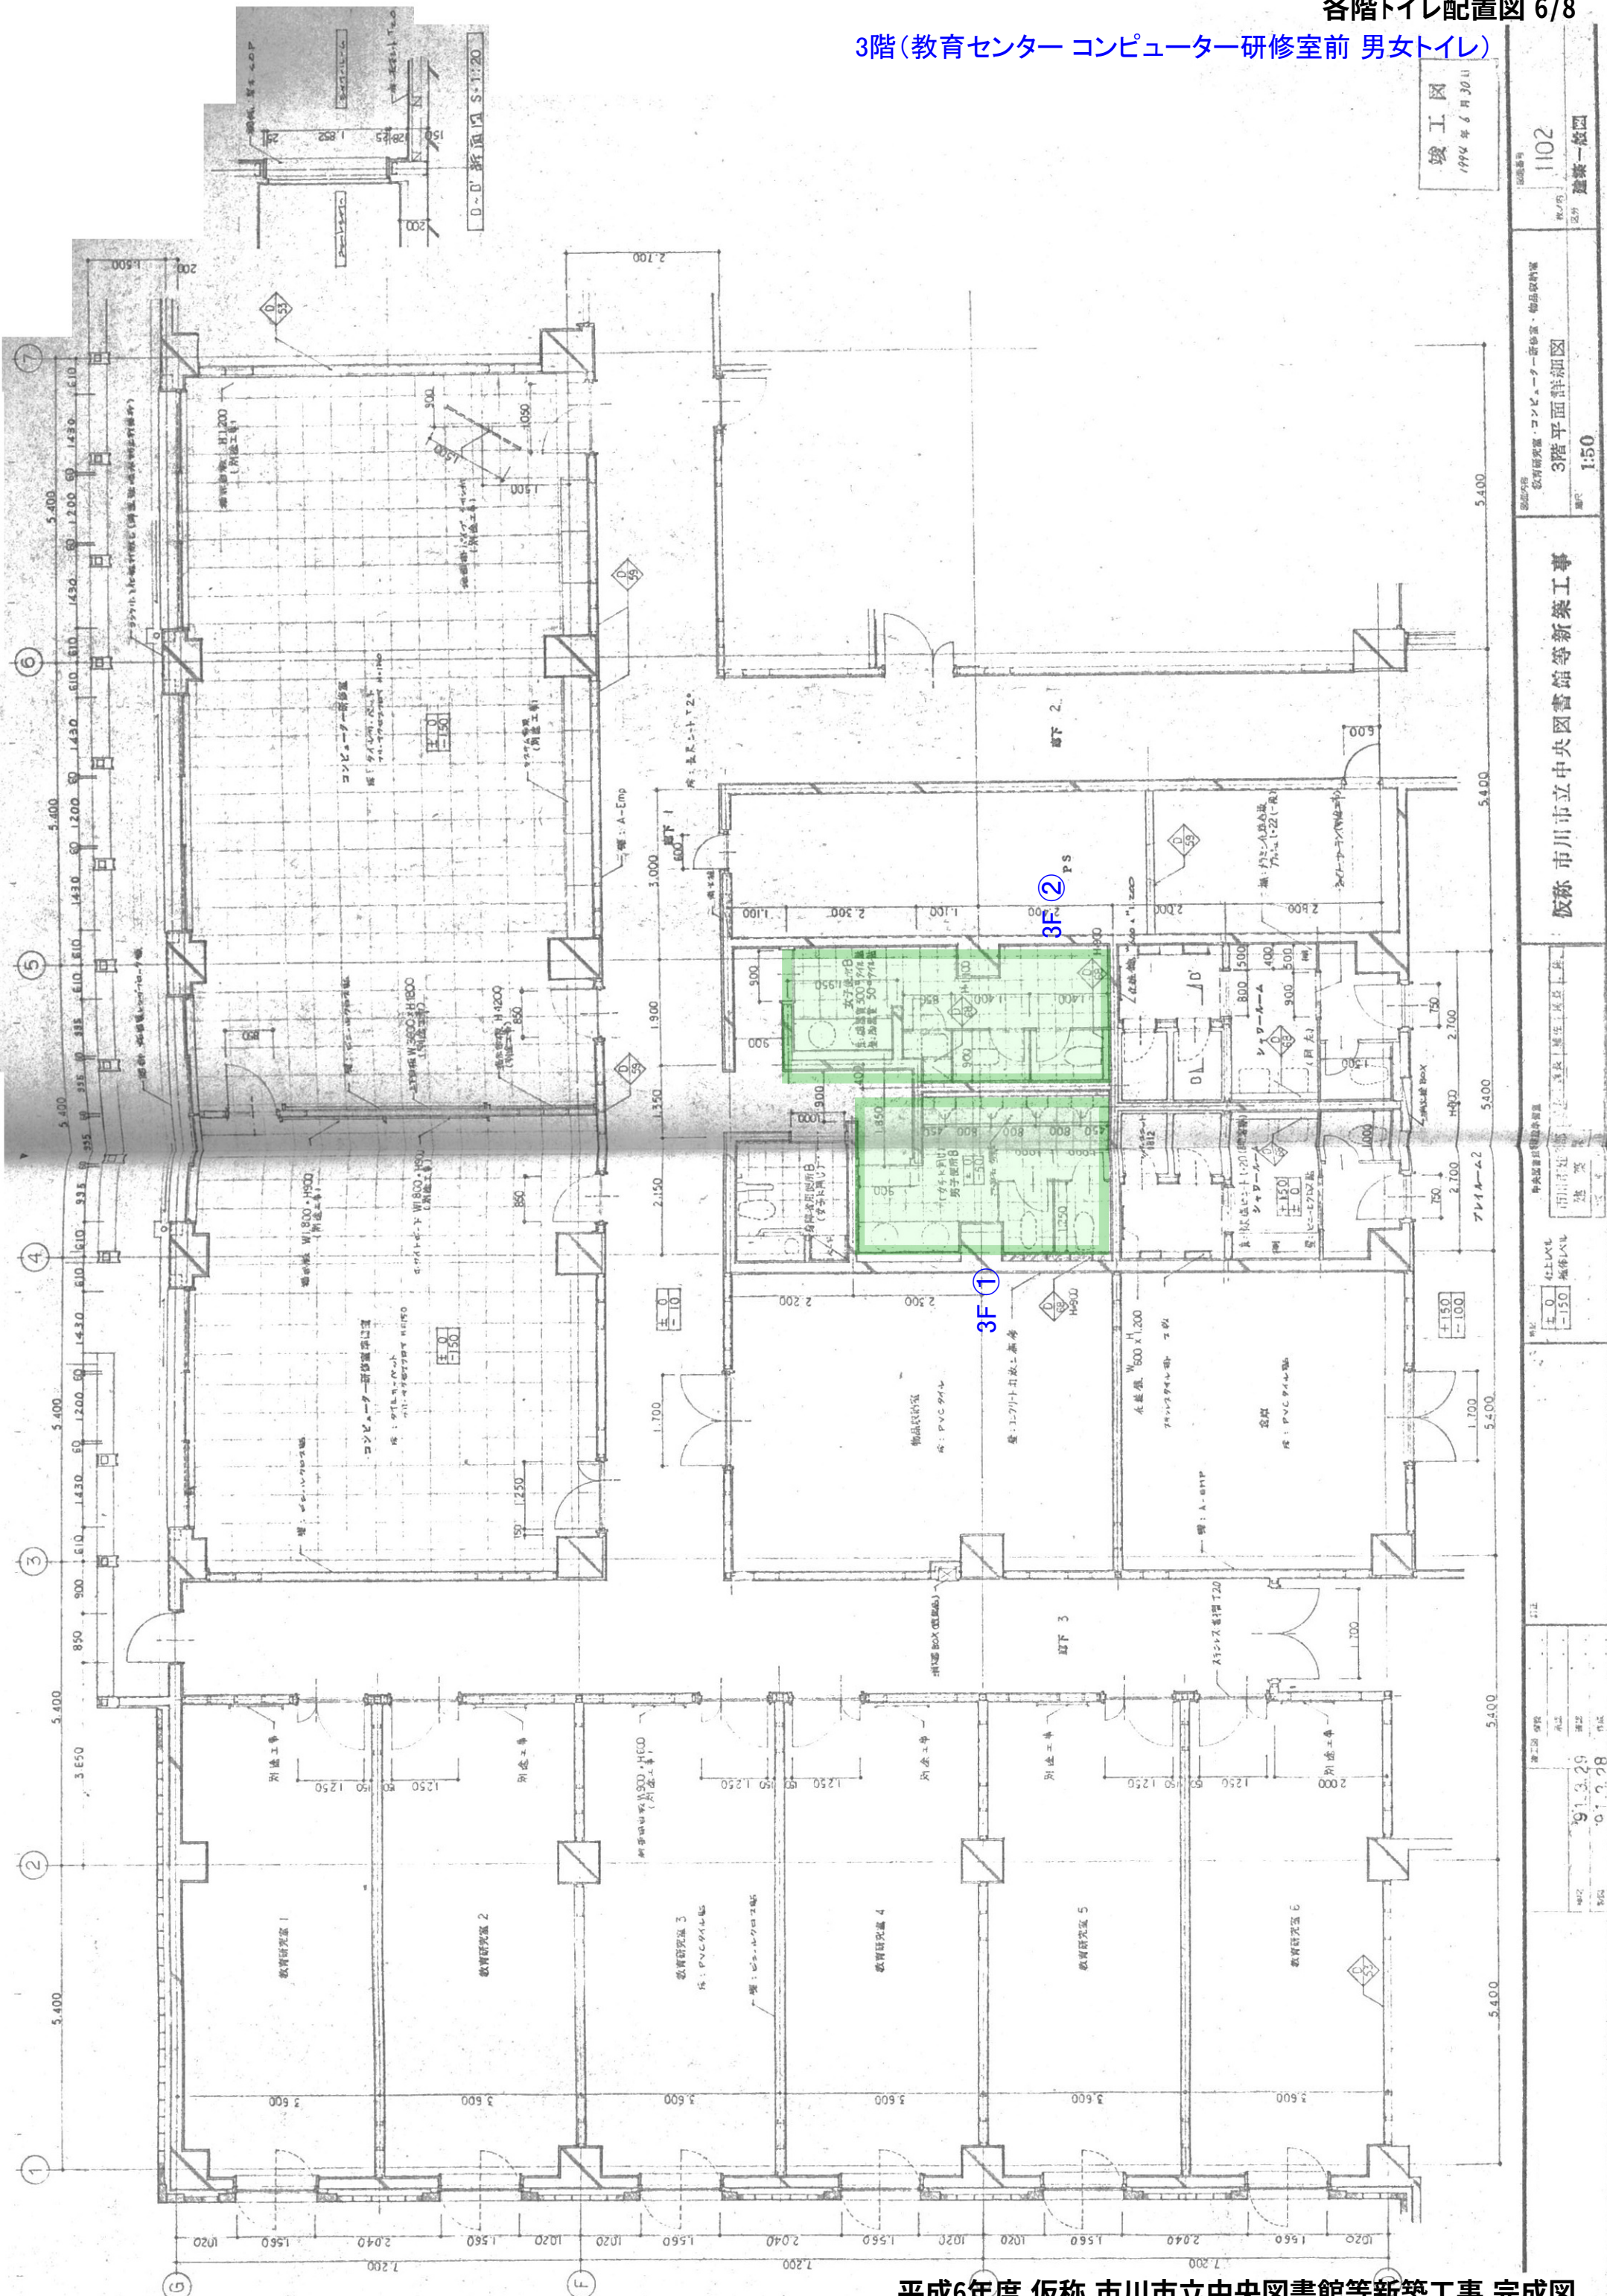

竣工図
1994.6.30日

1102
1994.6.30日
建築一般図
1:50

仮称 市川市立中央図書館等新築工事
3階平面詳細図

中央図書館新築工事
市川市立中央図書館
建築一般図
1:50

上150
下150
1:50
1:50

91.3.29
01.2.28

2階(教育相談待合室横 女子トイレ)

竣工図

1994年 6月30日

1104

建築一般図

図面内容
図面名
3階平面図

仮称 市川市立中央図書館等新築工事

図面内容
図面名
3階平面図

1:50

1:50



1:50



1:50


1:50

1:50




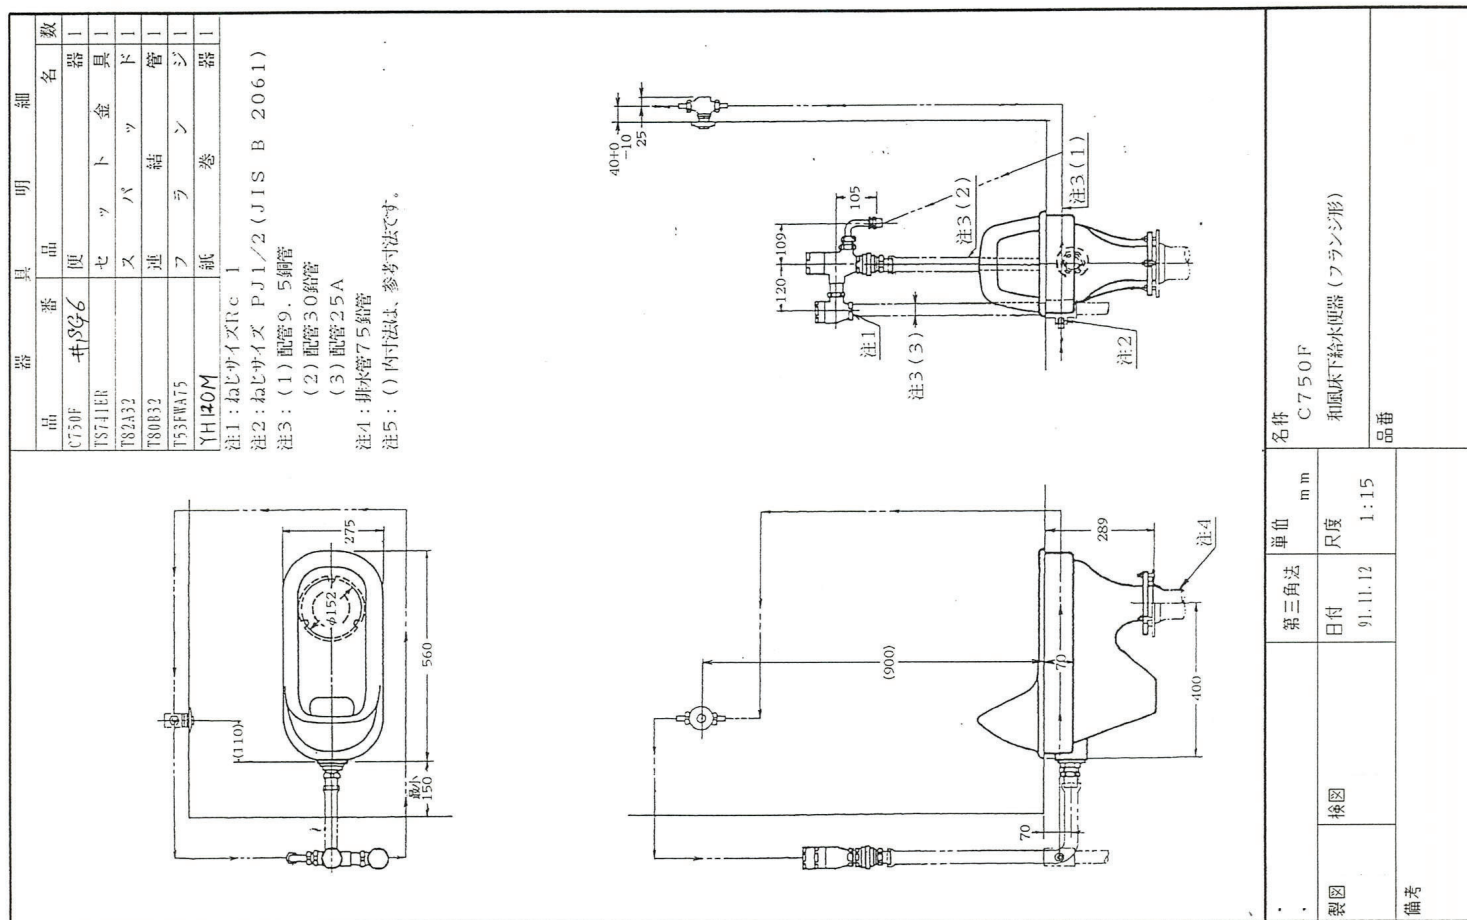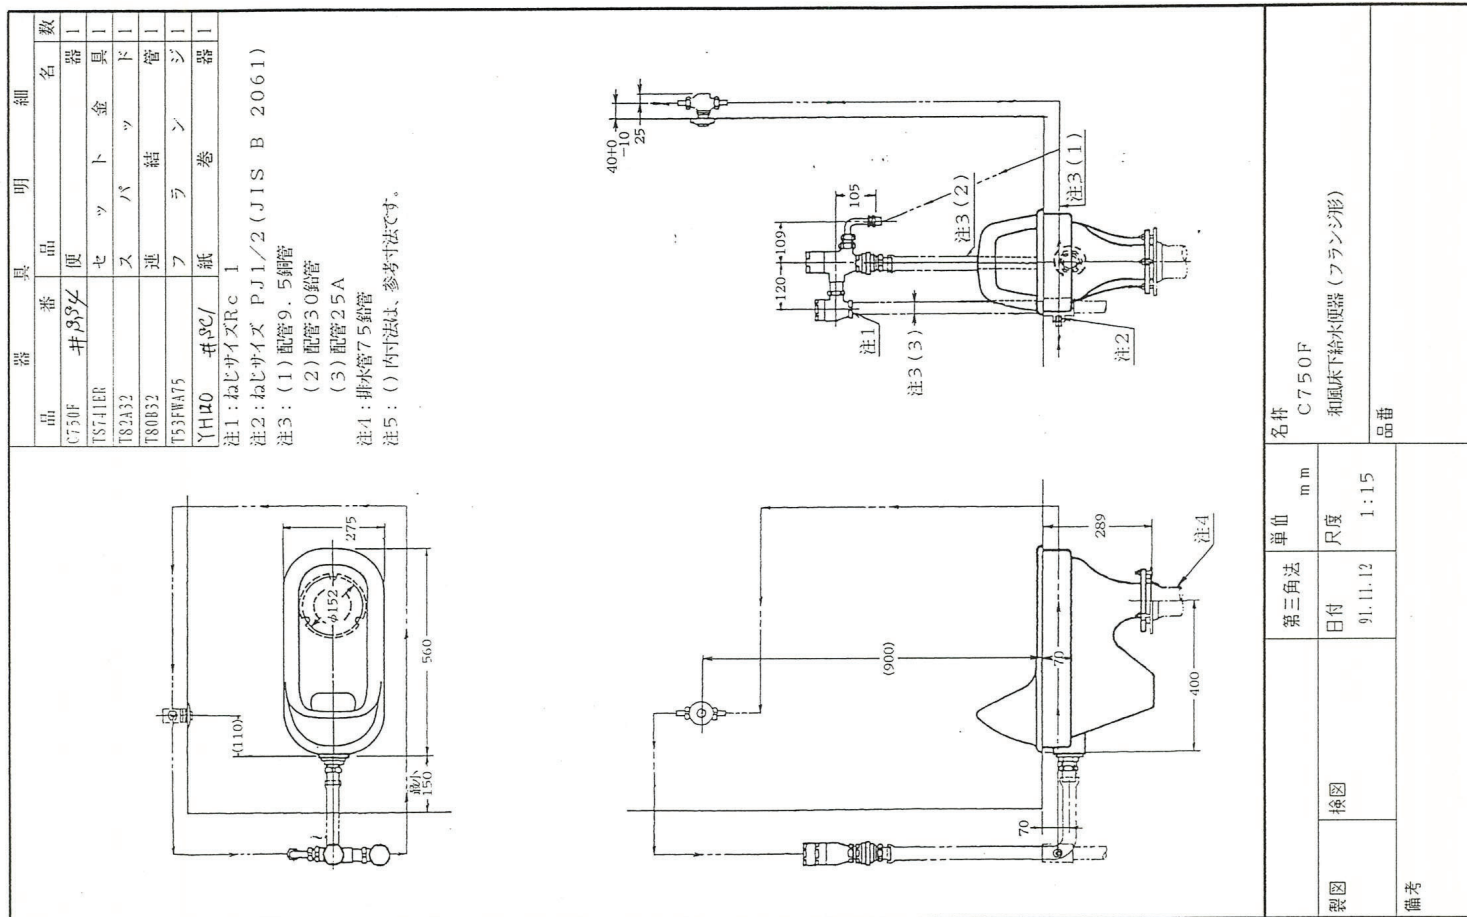

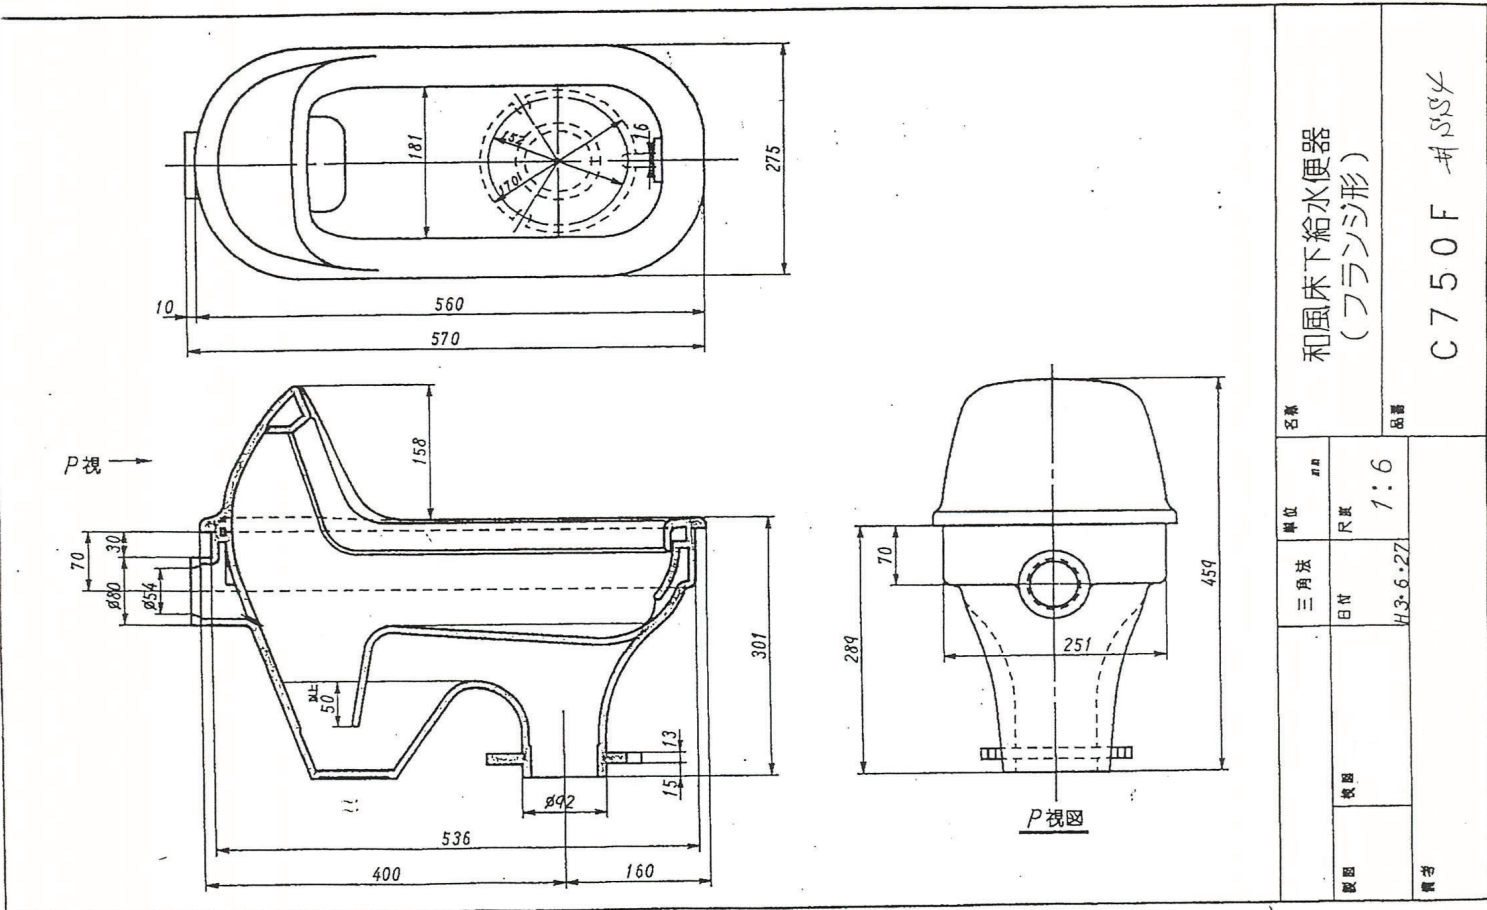
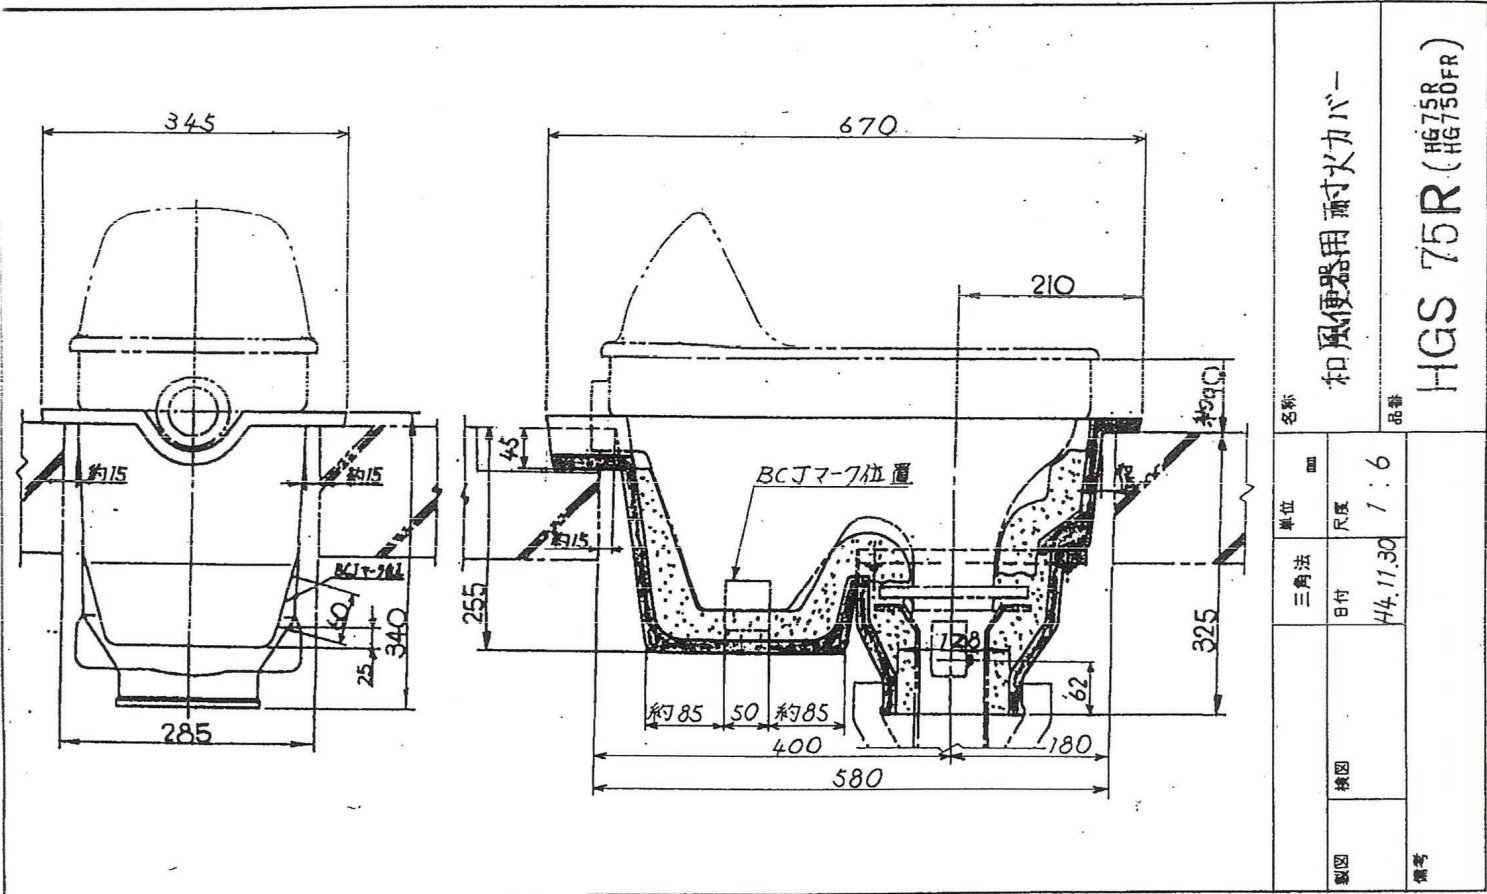


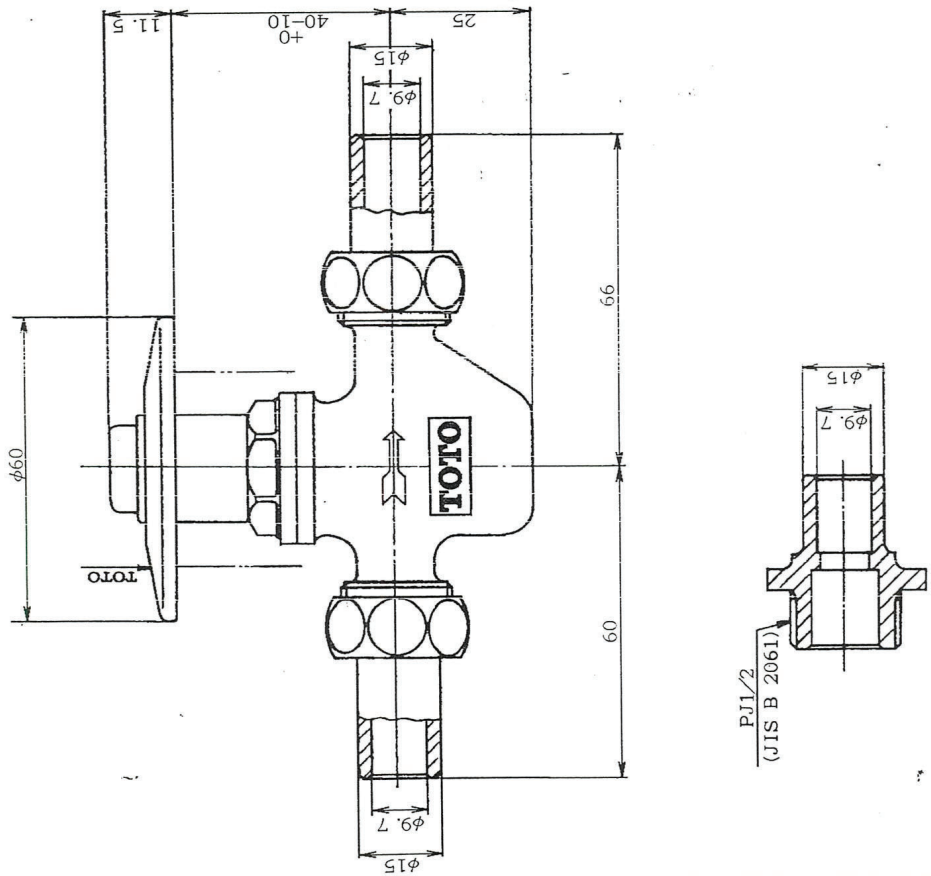

製図	検図	単位		三角法	名称
		日付	尺度		
		1.8.1	1:1		圧ポタン式操作弁
備考					品番
					TU141

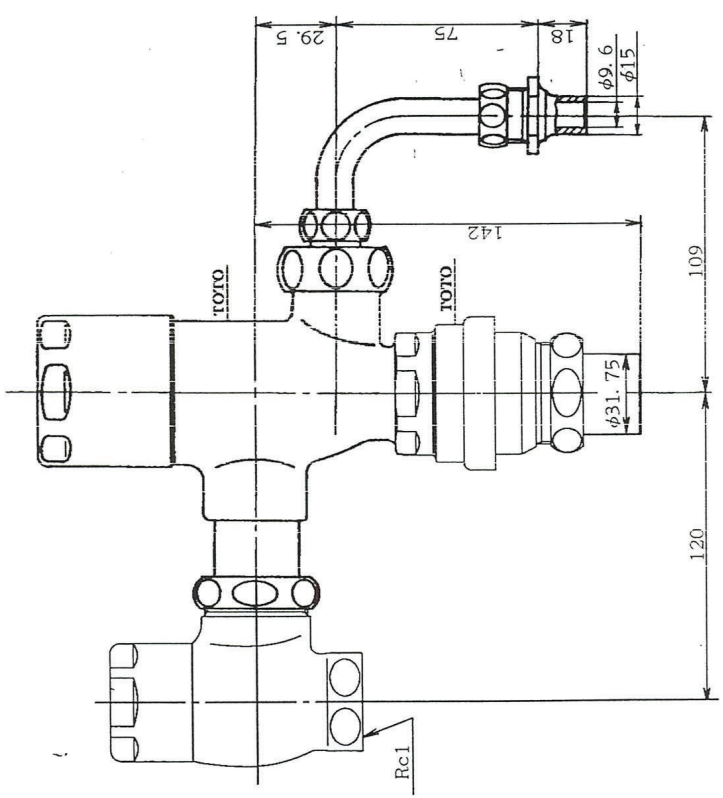

製図	検図	単位		三角法	名称
		日付	尺度		
		2.11.1	1:2		リモコンラッシュバルブ (VB付隠ぺい管水型)
備考					品番
					TV740ER

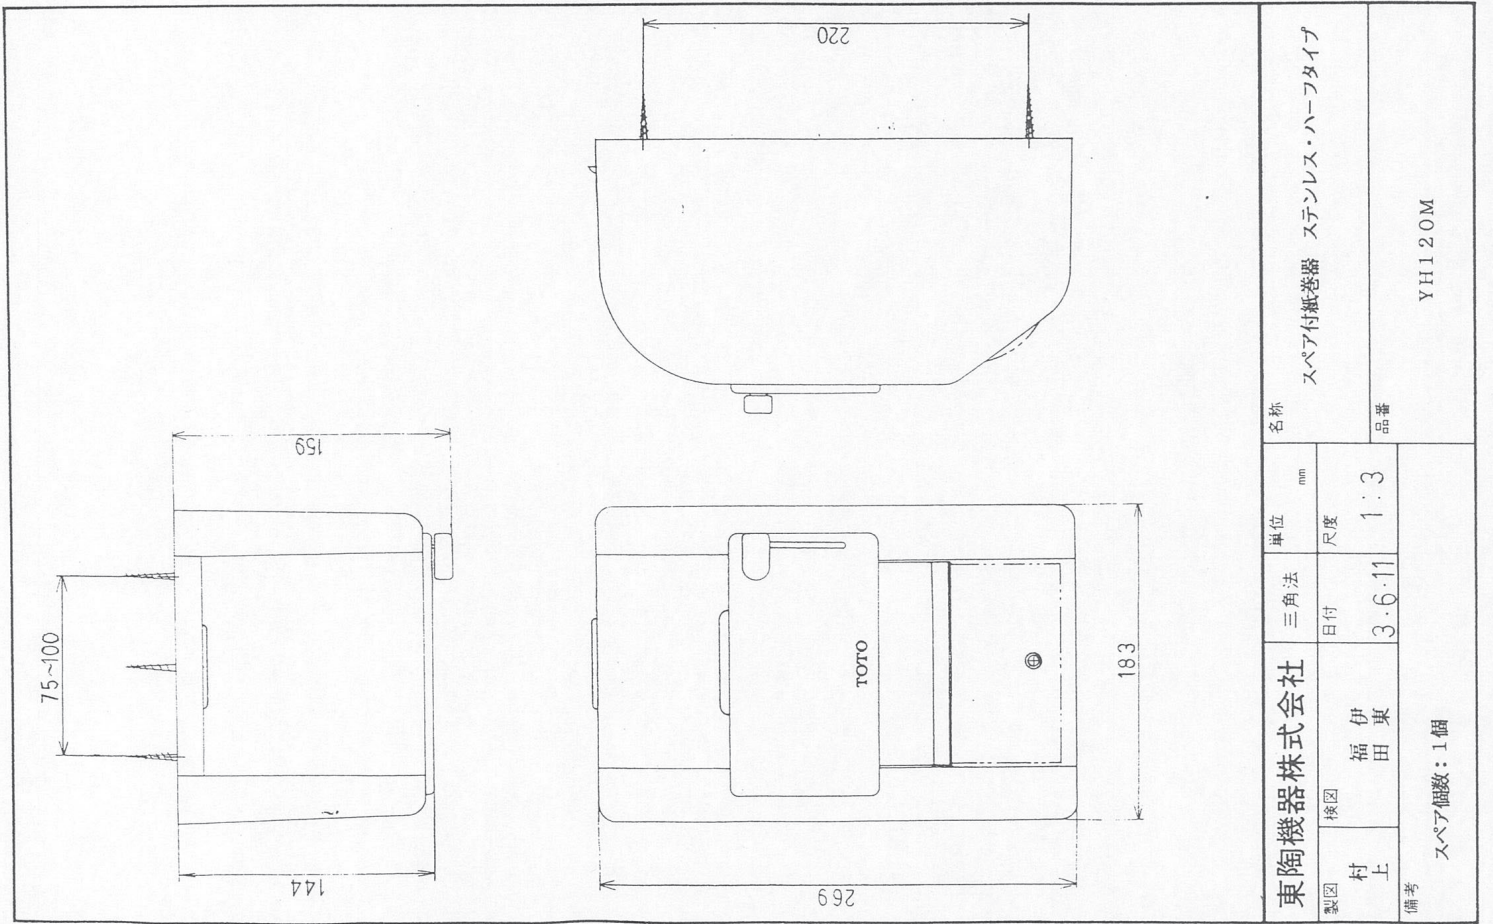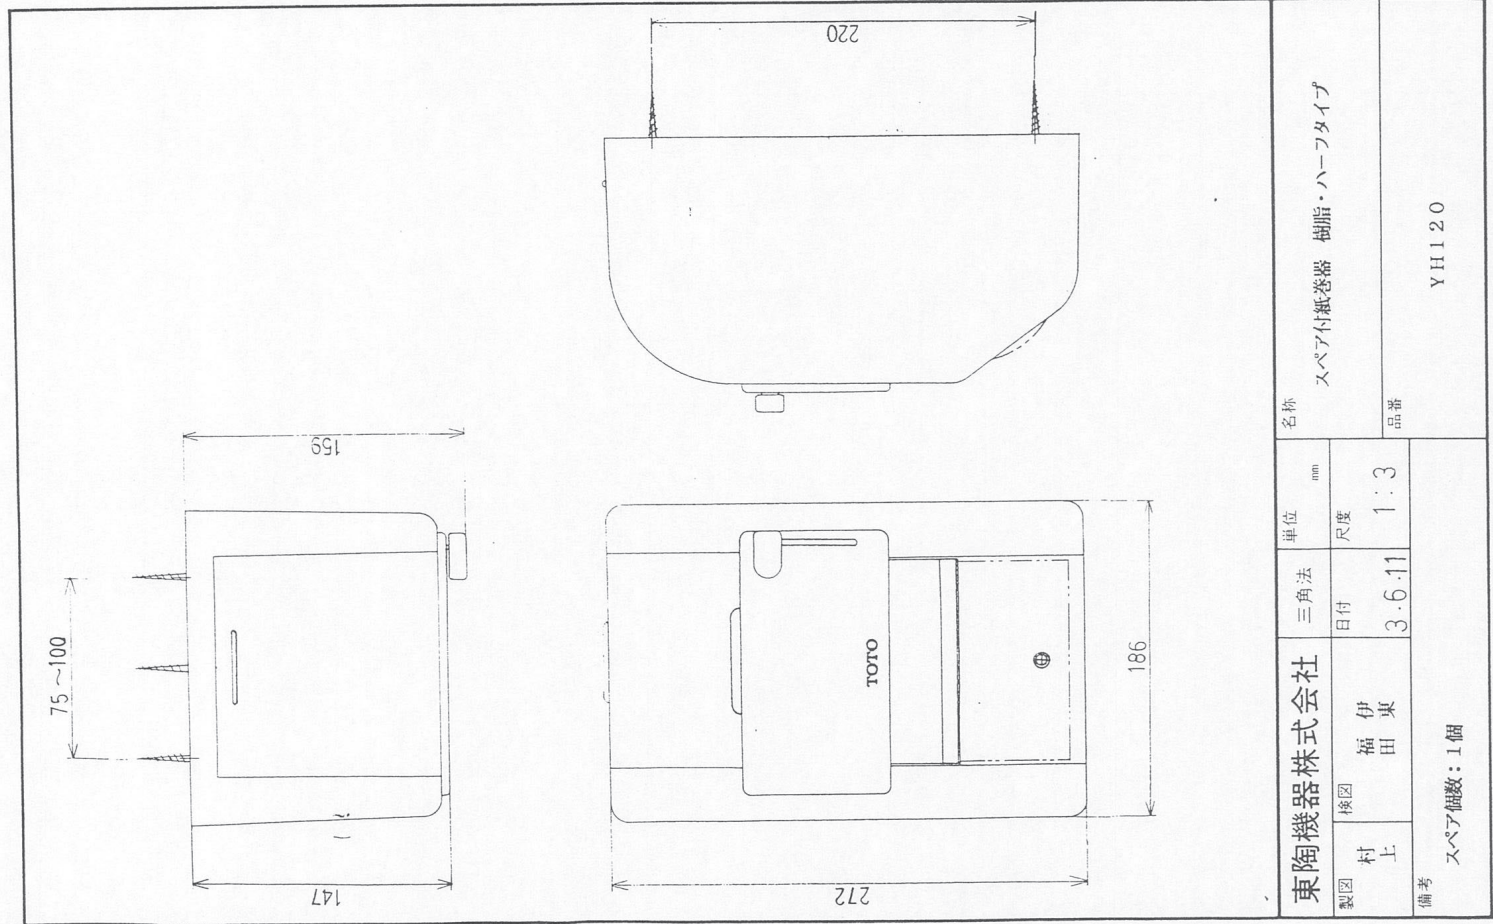

平成6年度 仮称 市川市立中央図書館等新築 給排水衛生設備工事 完成図